

別府町幼稚園外 2 園遊戯室空調設備整備工事  
（別府町幼稚園遊戯室空調設備整備）


竣 工 図

| 図面リスト   |     |                      |
|---------|-----|----------------------|
|         | 図 番 | 図 面 名 称              |
| 意匠<br>A | A 1 | 特記仕様書                |
|         | A 2 | 配置図・付近見取図            |
|         | A 3 | 1 階平面図               |
|         | A 4 | 2 階平面図・矩計図           |
|         | A 5 | 天井伏図                 |
| 電気<br>E | E 1 | 電気設備工事特記仕様書          |
|         | E 2 | 配置図・引込開閉器改修図・引込廻り参考図 |
|         | E 3 | 幹線・動力設備 1 階平面図       |
|         | E 4 | 幹線・動力設備 2 階平面図       |
|         |     |                      |
| 機械<br>M | M 1 | 機械設備工事特記仕様書          |
|         | M 2 | 空調設備 1 階平面図          |
|         | M 3 | 空調設備 2 階平面図          |
|         |     |                      |
|         |     |                      |


施工者  
設計者

株式会社ほうらい電気  
池澤総合計画株式会社



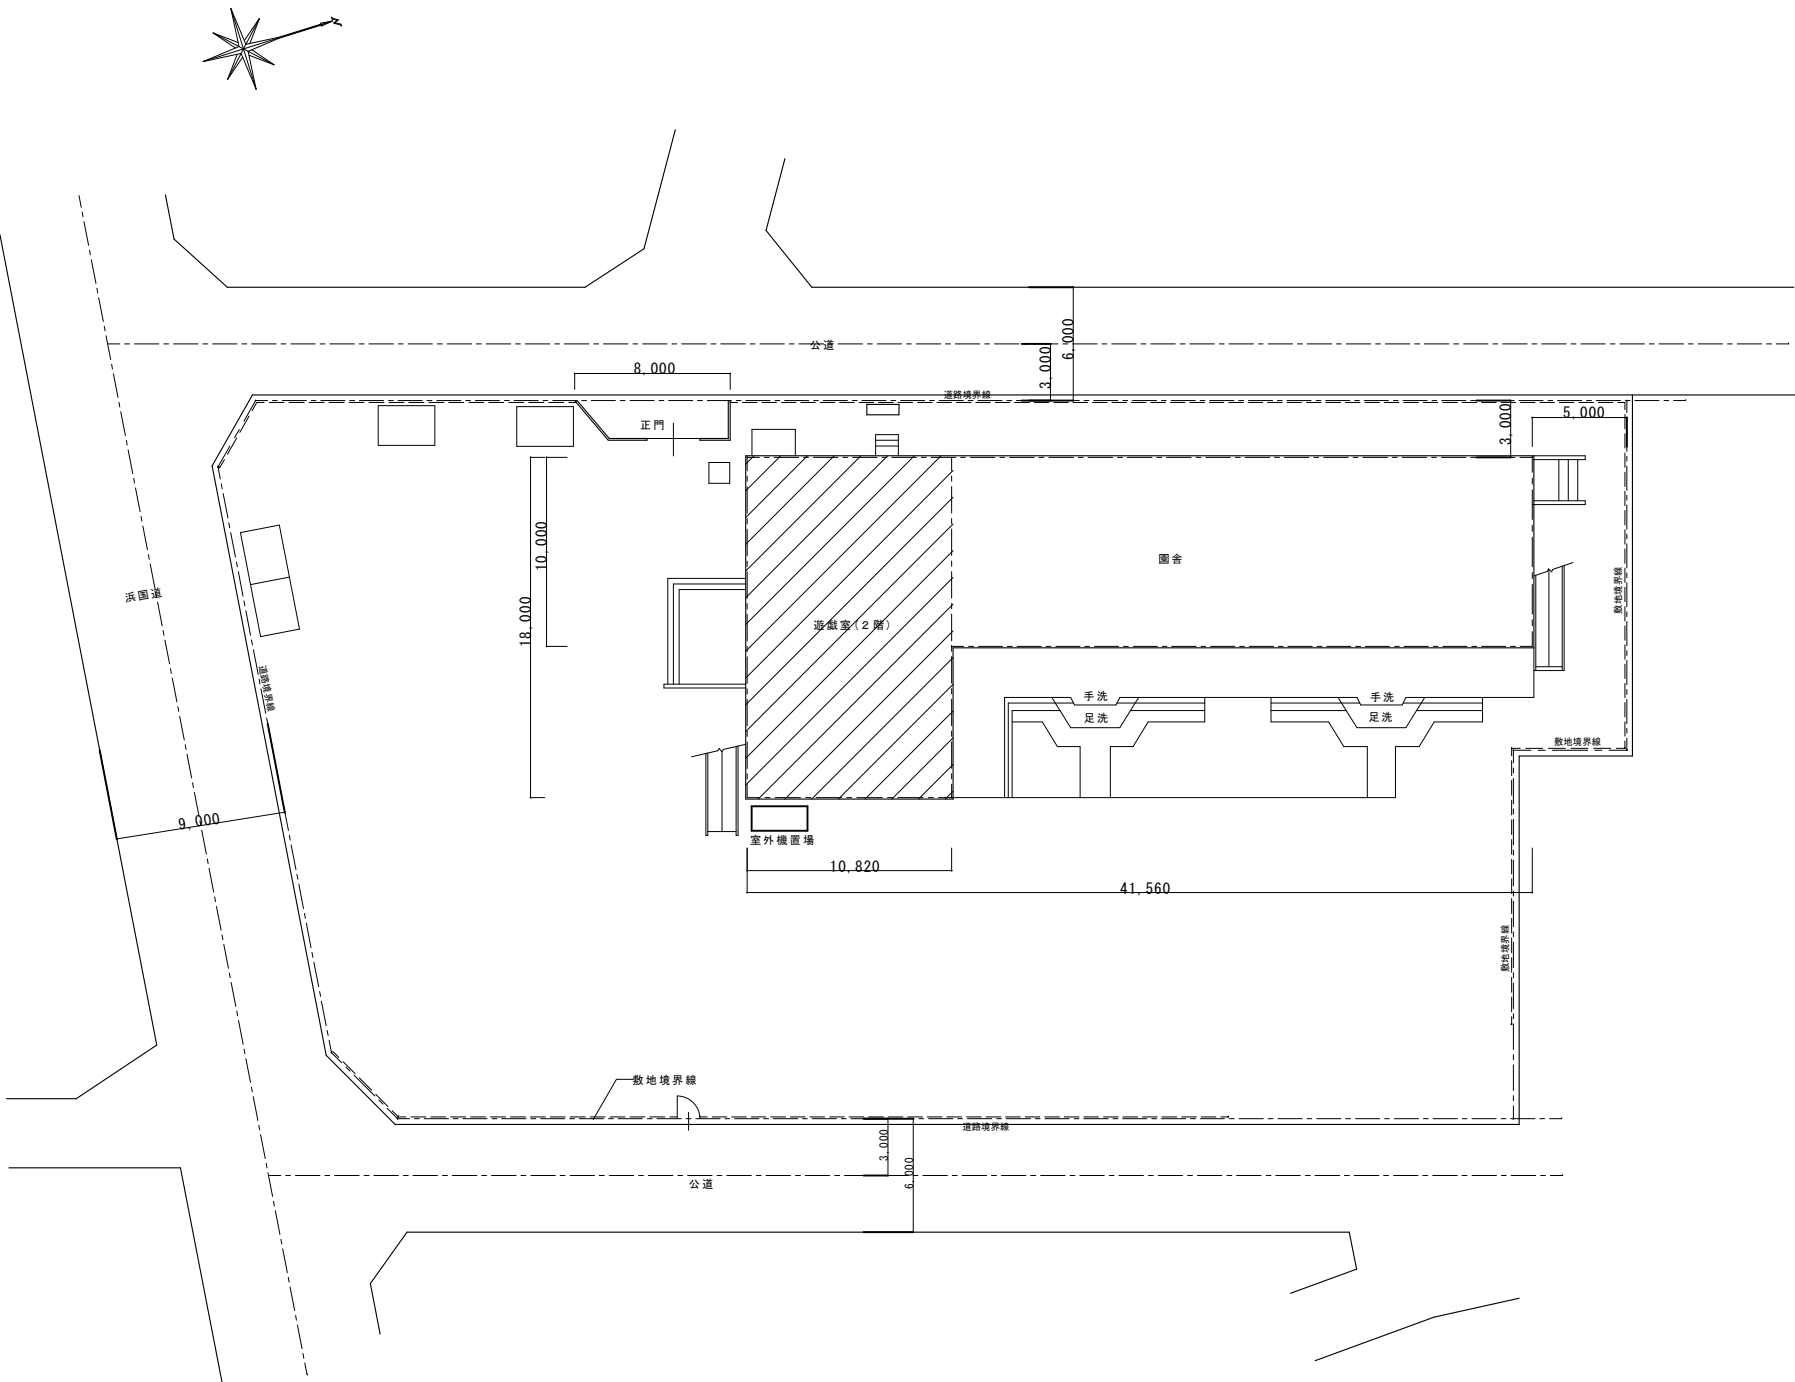

|         |                       |
|---------|-----------------------|
| 建築面積    |                       |
| 敷地面積    | 2618.00m <sup>2</sup> |
|         |                       |
| 園 舎     |                       |
| 建築面積    | 532.65                |
| 床面積 1 階 | 502.16                |
| 床面積 2 階 | 502.75                |
| 延べ面積    | 1004.91               |
|         |                       |

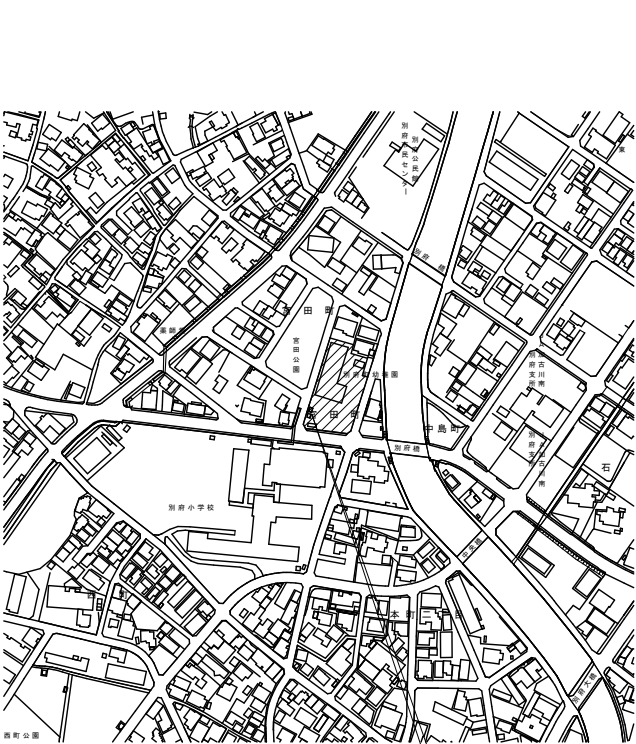

(工 期) 平成24年 5 月15日～平成24年 7 月31日

別府町幼稚園  
加古川市別府町宮田町 3 7

|                                 |  |
|---------------------------------|--|
| 竣工図                             |  |
| (施工者) 株式会社ほうらい電気                |  |
| (工 期) 平成24年 5 月15日～平成24年 7 月31日 |  |



池澤総合計画株式会社  
IKEZAWA GENERAL ARCHITECT CORP

加古川市野口町良野 1 7 6 3  
PHONE: 079-427-1221 (代表) FAX: 079-427-1225  
一級建築士事務所 登録第400213号  
一級建築士 大 臣 登録第 77775号 池澤文雄


| 参 事 | 担当課長 | 副課長   | 係 長            | 担 当 |
|-----|------|-------|----------------|-----|
| 窪田  | 後藤   | 三村・石原 | 能瀬・萩原・藤原・横田・高木 | 石原  |

|                        |                |
|------------------------|----------------|
| 工事名称                   |                |
| 別府町幼稚園外 2 園遊戯室空調設備整備工事 |                |
| (別府町幼稚園遊戯室空調設備整備)      |                |
| 作 図                    | 平成 2 4 年 3 月 日 |


|       |  |
|-------|--|
| 図面名称  |  |
| 配 置 図 |  |
| 付近見取図 |  |

|     |                 |     |       |
|-----|-----------------|-----|-------|
| 縮 尺 | 1/200<br>1/2500 | 図 番 | A - 2 |
|-----|-----------------|-----|-------|


現況

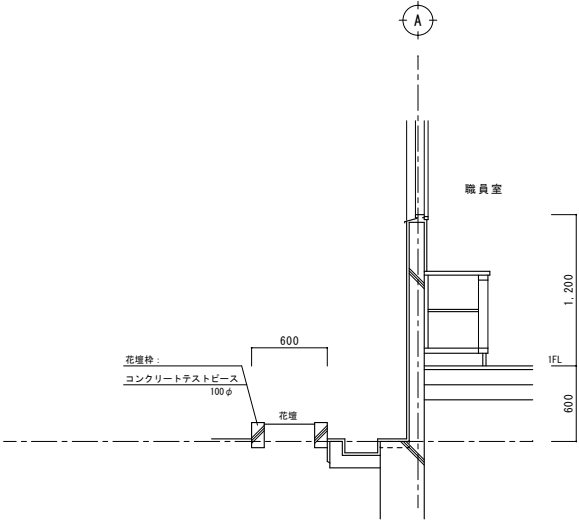

整備後

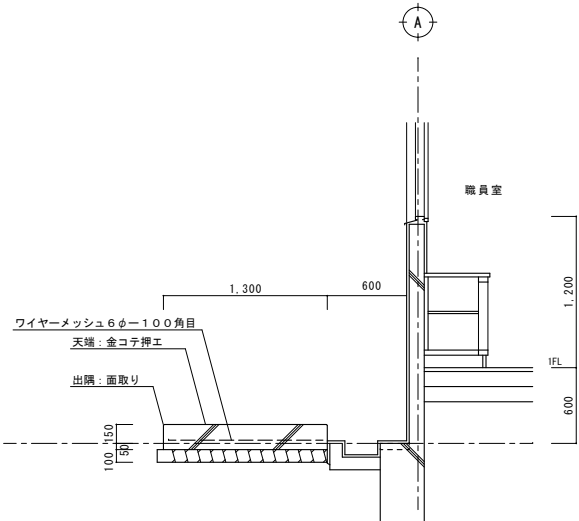



|                            |  |
|----------------------------|--|
| 竣工図                        |  |
| (施工者) 株式会社ほうらい電気           |  |
| (工期) 平成24年5月15日～平成24年7月31日 |  |

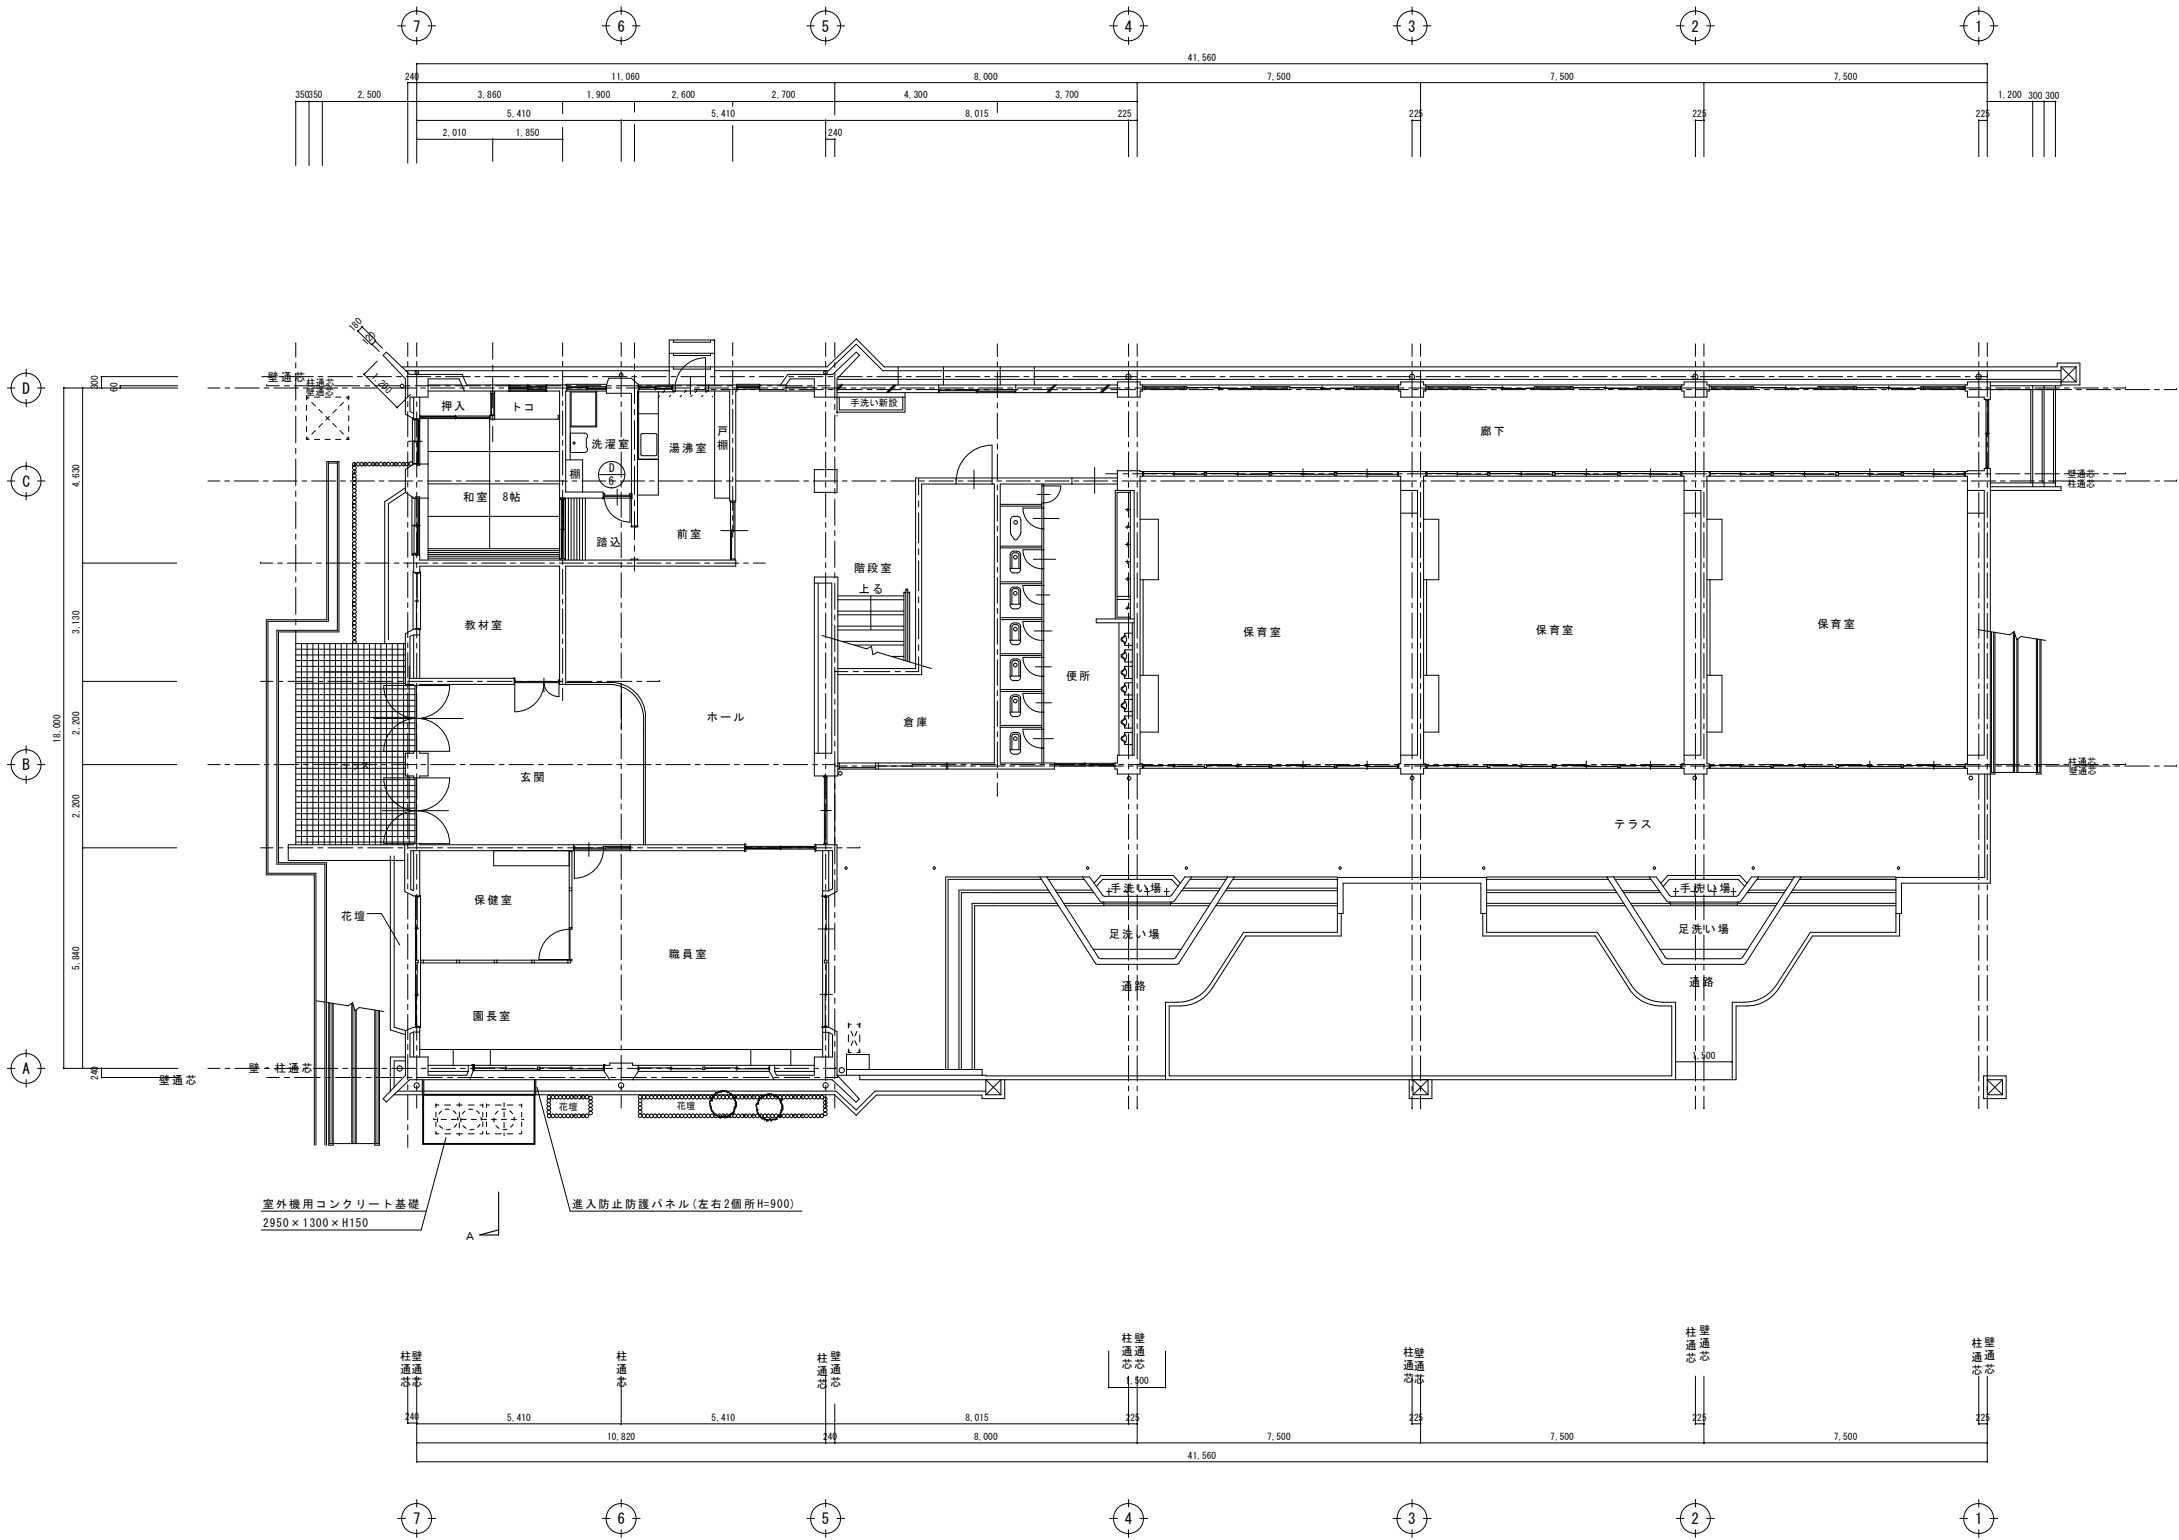

足場位置は電気・機械設備打合せのこと

| 参事 | 担当課長 | 副課長   | 係長             | 担当 |
|----|------|-------|----------------|----|
| 窪田 | 後藤   | 三村・石原 | 能瀬・萩原・藤原・横田・高木 | 石原 |

|      |                                           |
|------|-------------------------------------------|
| 工事名称 | 別府町幼稚園外2園遊戯室空調設備整備工事<br>(別府町幼稚園遊戯室空調設備整備) |
| 作図   | 平成24年 3月 日                                |

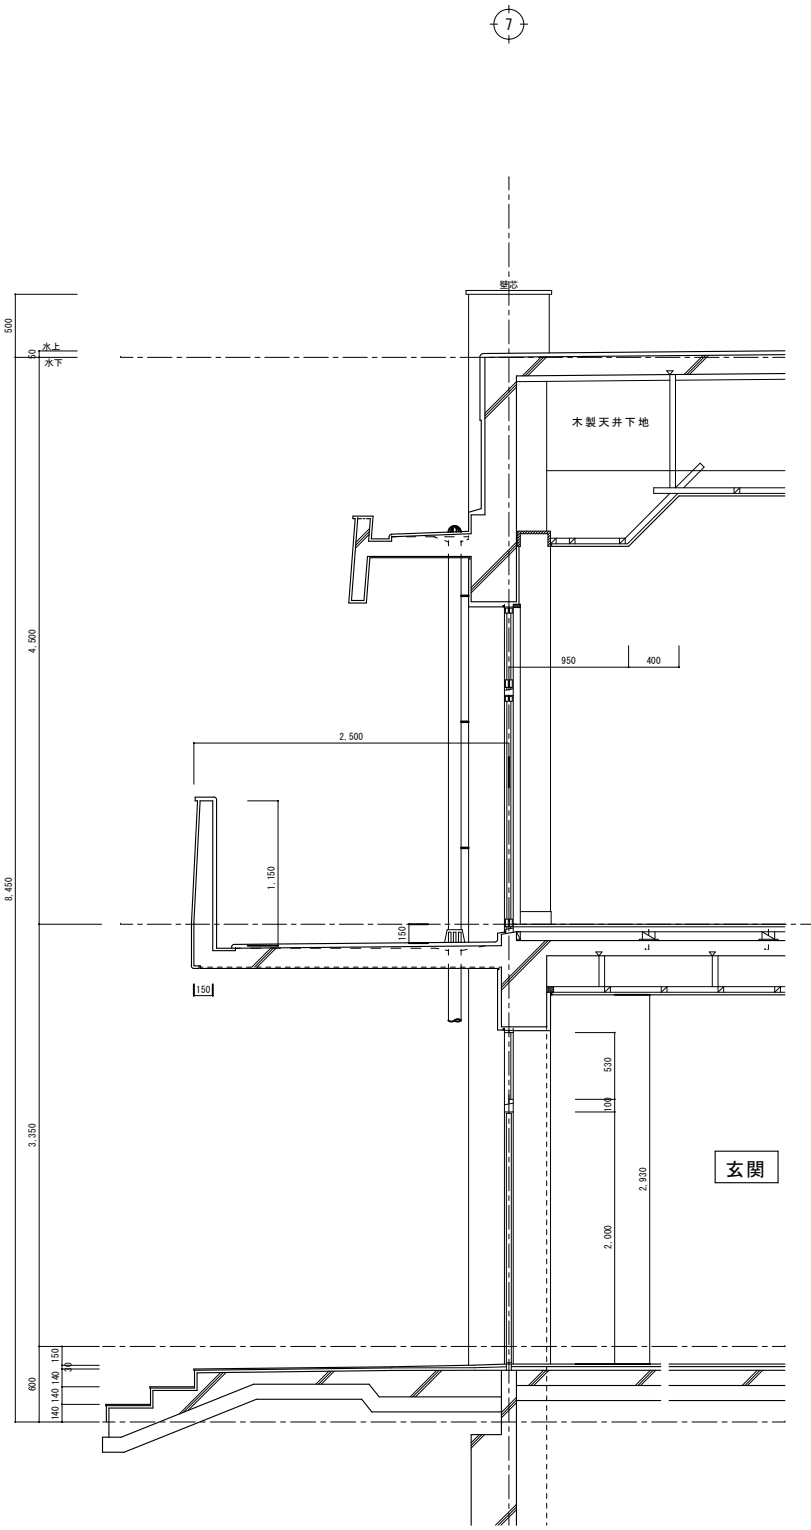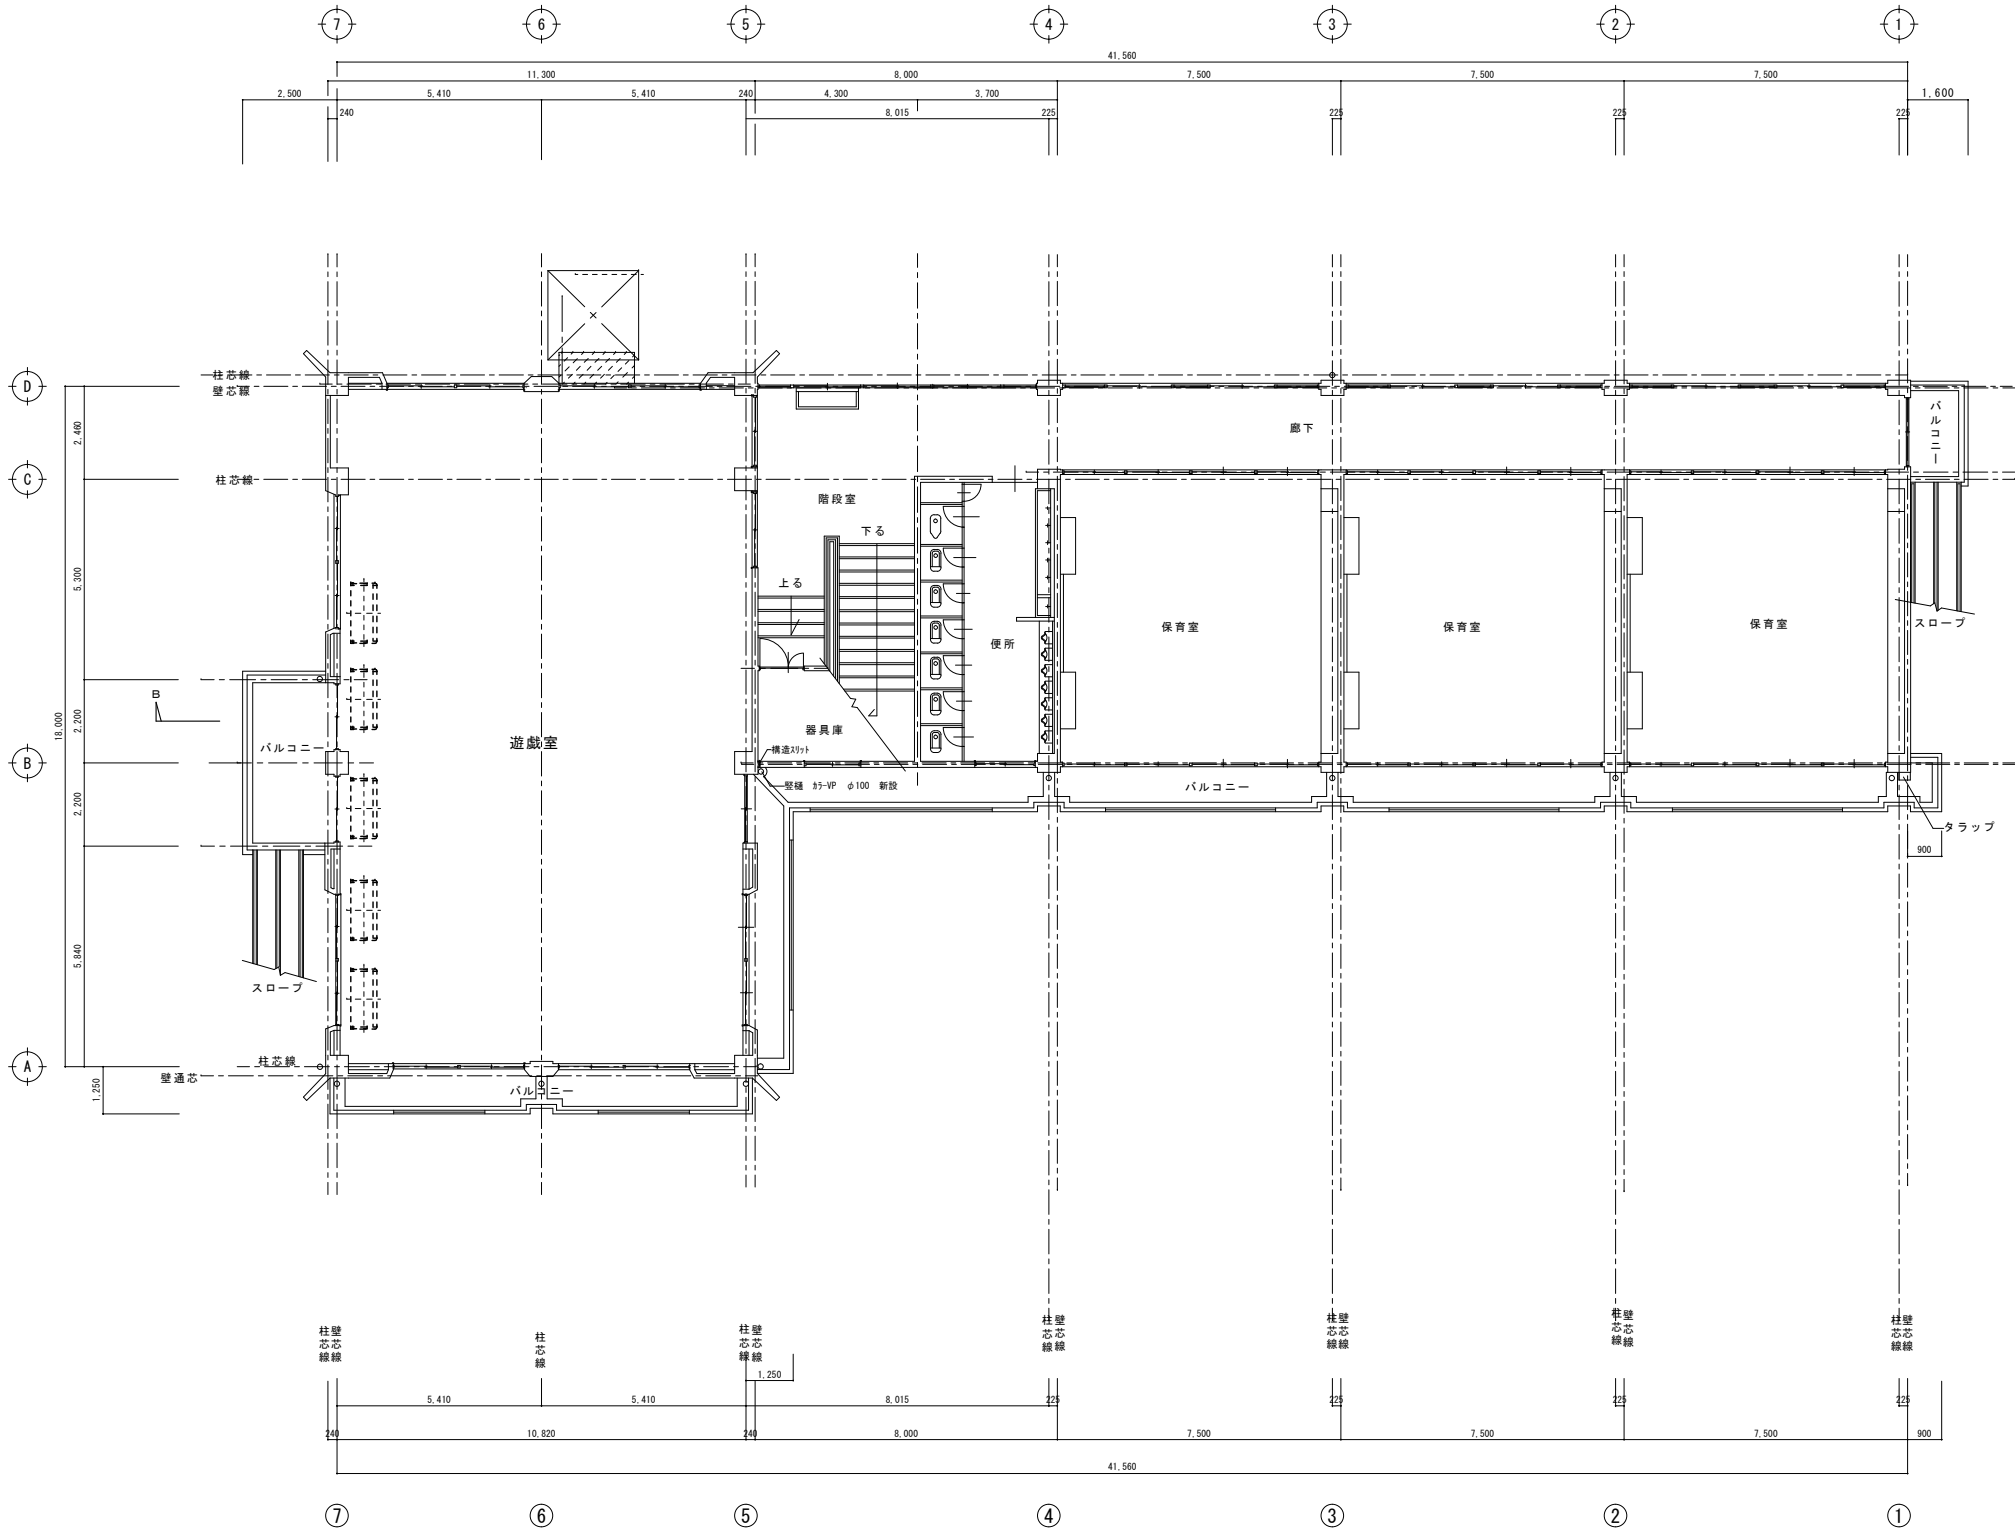

| 参事 | 担当課長 | 副課長   | 係長             | 担当 |
|----|------|-------|----------------|----|
| 窪田 | 後藤   | 三村・石原 | 能瀬・萩原・藤原・横田・高木 | 石原 |


| 工事名称                                      |
|-------------------------------------------|
| 別府町幼稚園外2園遊戯室空調設備整備工事<br>(別府町幼稚園遊戯室空調設備整備) |
| 作図 平成24年 3月 日                             |

| 図面名称         |
|--------------|
| 2階平面図<br>矩計図 |

| 縮尺            | 図番  |
|---------------|-----|
| 1/100<br>1/30 | A-4 |

| 竣工図                        |
|----------------------------|
| (施工者) 株式会社ほうらい電気           |
| (工期) 平成24年5月15日～平成24年7月31日 |


1 階天井伏図

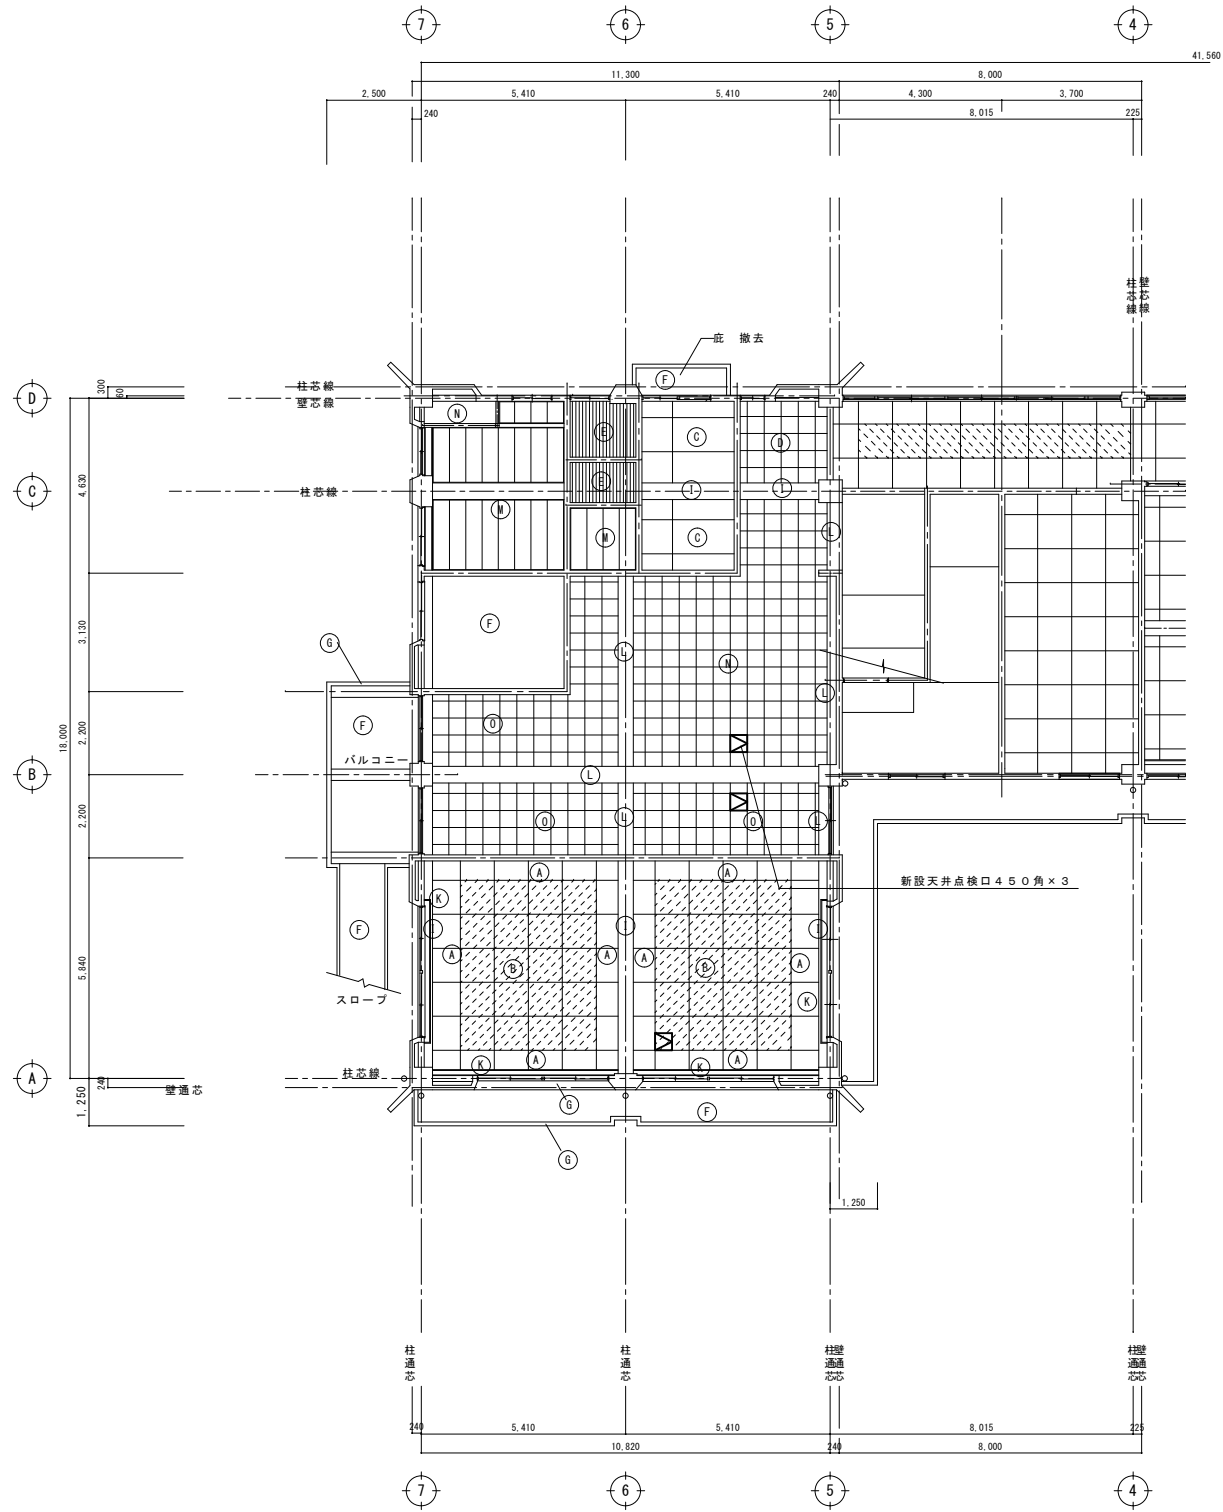

新設天井点検口の位置は現地決定とする

| 現況仕上表 |            |        |       |               |
|-------|------------|--------|-------|---------------|
| (A)   | 石膏ボード      | 79.0   | ソコ目地貼 | EP塗 木製野縁組下地   |
| (B)   | 有孔石膏ボード    | 79.0   | ソコ目地貼 | EP塗 木製野縁組下地   |
| (C)   | ライトボード     | 74.0   | ソコ目地貼 | EP塗 木製野縁組下地   |
| (D)   | 吸音テックス     | 712.0貼 |       | 木製野縁組下地       |
| (E)   | プラスチック貼    |        |       | 木製野縁組下地       |
| (F)   | コンクリート打放し  |        |       | ネオパルスキン吹付     |
| (G)   | モルタル剛毛引    |        |       | リシン吹付         |
| (H)   | コンクリート打放し  |        |       |               |
| (I)   | モルタルコテ押E   |        |       | EP塗           |
| (J)   | R0連壁       |        |       | 耐震ｽﾏｯﾄ切 W=35  |
| (K)   | 木製カーテンボックス |        |       | OP塗           |
| (L)   | モルタルコテ     |        |       | 内装機層材E吹付      |
| (M)   | 杉板ベニヤ      |        |       | ソコ目地貼 木製野縁組下地 |
| (N)   | ラワン合板      |        |       | 74.0貼 木製野縁組下地 |
| (O)   | 岩綿吸音板貼     |        |       | 712.0         |

2 階天井伏図

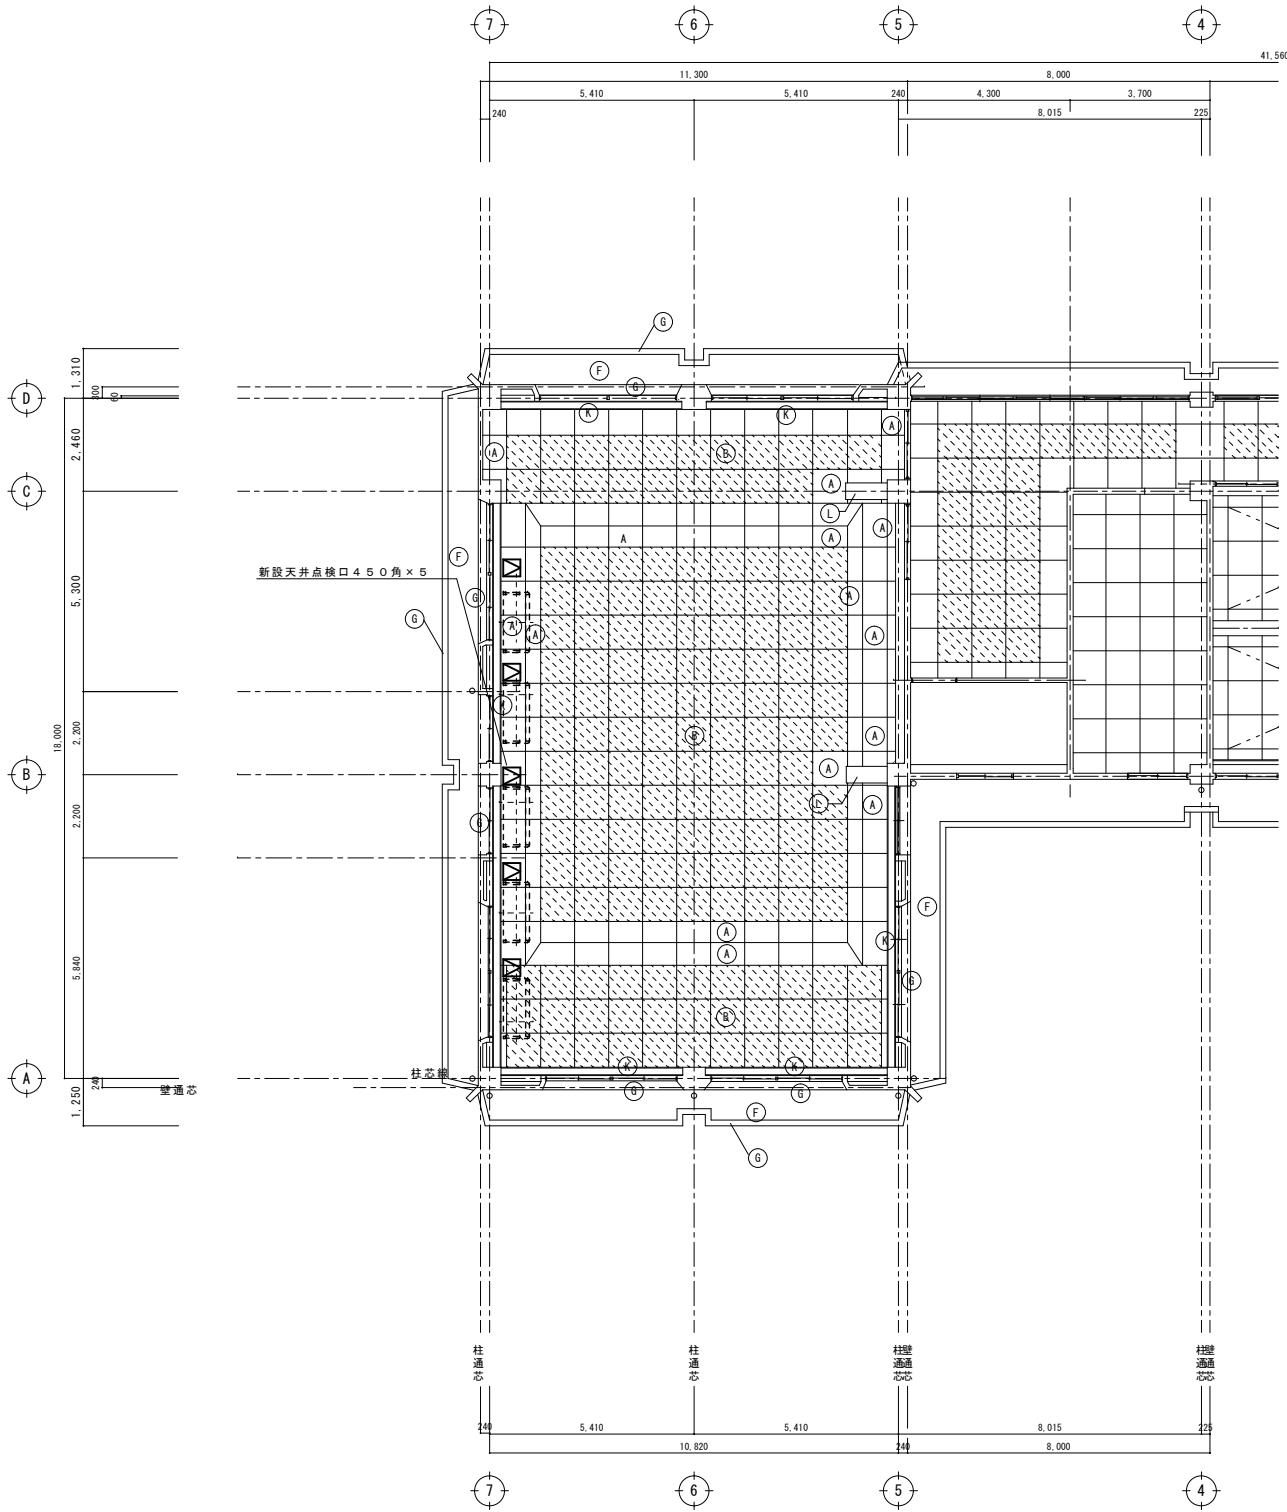

| 現況仕上表 |            |        |       |               |
|-------|------------|--------|-------|---------------|
| (A)   | 石膏ボード      | 79.0   | ソコ目地貼 | EP塗 木製野縁組下地   |
| (B)   | 有孔石膏ボード    | 79.0   | ソコ目地貼 | EP塗 木製野縁組下地   |
| (C)   | ライトボード     | 74.0   | ソコ目地貼 | EP塗 木製野縁組下地   |
| (D)   | 吸音テックス     | 712.0貼 |       | 木製野縁組下地       |
| (E)   | プラスチック貼    |        |       | 木製野縁組下地       |
| (F)   | コンクリート打放し  |        |       | ネオパルスキン吹付     |
| (G)   | モルタル剛毛引    |        |       | リシン吹付         |
| (H)   | コンクリート打放し  |        |       |               |
| (I)   | モルタルコテ押E   |        |       | EP塗           |
| (J)   | R0連壁       |        |       | 耐震ｽﾏｯﾄ切 W=35  |
| (K)   | 木製カーテンボックス |        |       | OP塗           |
| (L)   | 杉板ベニヤ      |        |       | ソコ目地貼 木製野縁組下地 |

| 竣工図                           |  |
|-------------------------------|--|
| (施工者) 株式会社ほうらい電気              |  |
| (工 期) 平成24年 5月15日～平成24年 7月31日 |  |



池澤総合計画株式会社  
IKEZAWA GENERAL ARCHITECT CORP

加古川市野口町良野 1 7 6 3  
PHONE: 079-427-1221 (代表) FAX: 079-427-1225  
一級建築士事務所 登録第400219号  
一級建築士 大匠 登録第 77775号 池澤文雄


| 参 事 | 担当課長 | 副課長   | 係 長            |
|-----|------|-------|----------------|
| 窪田  | 後藤   | 三村・石原 | 能瀬・萩原・藤原・横田・高木 |



| 担 当 | 工 事 名 称                                   |
|-----|-------------------------------------------|
| 石原  | 別府町幼稚園外2園遊戯室空調設備整備工事<br>(別府町幼稚園遊戯室空調設備整備) |

作 図 平成 2 4 年 3 月 日

| 図 面 名 称 | 縮 尺   | 図 番 |
|---------|-------|-----|
| 天井伏図    | 1/100 | A-5 |

| 建 物 概 要         |  |   |  | 工 事 範 囲 |                    | 注 記   |  |   |                        |                                                 |  |   |                    |                                   |  |
|-----------------|--|---|--|---------|--------------------|---|--|---|------------------------|-------------------------------------------------|--|---|--------------------|-----------------------------------|--|
| 工 事 名 称         |  | 別府町幼稚園外2園遊戯室空調設備整備工事（別府町幼稚園遊戯室空調設備整備）   |  | ●       | 引 込<br>設 備 工 事     | 本工事は電力会社柱からの既設動力引込を撤去し空調設備設置に伴う容量変更に対応した引込配管配線の<br>新設及び引込開閉器盤の改修を行う工事とする。<br>尚、電力会社への容量変更等、申請手続きはすべて本工事にて行うこと。                                                                                      |  |   |                        |                                                 |  |   |                    |                                   |  |
| 工 事 場 所         |  | 加古川市別府町宮町37   |  |         |                    |   |  |   |                        |                                                 |  |   |                    |                                   |  |
| 工 事 期 間         |  | 建築工事特記仕様書参照   |  |         |                    |   |  |   |                        |                                                 |  |   |                    |                                   |  |
| 建 物 用 途         |  | 幼稚園   |  |         |                    |   |  |   |                        |                                                 |  |   |                    |                                   |  |
| 法 定 構 造         |  | (耐 火)・簡 耐 ( イ ・ ロ ) ・ 木 造   |  | ○       | 受 変 電<br>設 備 工 事   | 本工事は(○屋内キュービクル、○屋外キュービクル、○屋内開放型受変電設備)の機器搬入・据付を行なう。また、接地端子盤を含み各種接地工事( E A ～ E D )も本工事とする。   |  |   |                        |                                                 |  |   |                    |                                   |  |
| 防火対象物種別         |  | 消 防 法 施 工 令 別 表 第 一 項 ( )   |  |         |                    |   |  |   |                        |                                                 |  |   |                    |                                   |  |
| 構 造 種 別         |  | ( R C 造 ) ・ S 造 ・ S R C 造   |  |         |                    |   |  |   |                        |                                                 |  |   |                    |                                   |  |
| 階 数             |  | 地 下 階 ・ 地 上 2 階 ・ 塔 屋 階   |  |         |                    |   |  |   |                        |                                                 |  |   |                    |                                   |  |
| 延 床 面 積         |  | 1 0 0 4 . 9 1 m <sup>2</sup>   |  | ○       | 自 家 発 電<br>設 備 工 事 | 本工事は図示のように(○一般用予備発電装置、○非常用発電装置)の搬入・据付、試運転・調整までの<br>一切の工事とする。   |  |   |                        |                                                 |  |   |                    |                                   |  |
|                 |  |   |  |         |                    |   |  |   |                        |                                                 |  |   |                    |                                   |  |
| 工 事 項 目         |  |   |  | ○       | 直 流 電 源<br>設 備 工 事 | 本工事は図示のように防災用直流電源装置の搬入・据付、試運転調整までの一切の工事を行なう。   |  |   |                        |                                                 |  |   |                    |                                   |  |
| 電 気 設 備 ●を適用する。 |  |   |  |         |                    |   |  |   |                        |                                                 |  |   |                    |                                   |  |
| ● 引込設備工事        |  | ○ I T V 設備工事   |  |         |                    |   |  |   |                        |                                                 |  |   |                    |                                   |  |
| ○ 受変電設備工事       |  | ○ 電気時計設備工事   |  |         |                    |   |  |   |                        |                                                 |  |   |                    |                                   |  |
| ○ 自家発電設備工事      |  | ○ 自動火災報知設備工事   |  | ○       | 中 央 監 視<br>設 備 工 事 | 本工事は図示のように (○ラック型、○デスク型・○一般監視盤、○システム監視盤)の搬入・据付、<br>及びこれに伴う配管配線・機器取付・調整までの一切の工事を行う。   |  |   |                        |                                                 |  |   |                    |                                   |  |
| ○ 直流電源設備工事      |  | ○ 非常警報設備工事   |  |         |                    |   |  |   |                        |                                                 |  |   |                    |                                   |  |
| ○ 中央監視設備工事      |  | ○ 防犯設備工事   |  |         |                    |   |  |   |                        |                                                 |  |   |                    |                                   |  |
| ● 幹線設備工事        |  | ○ 情報配管設備工事   |  |         |                    |   |  |   |                        |                                                 |  |   |                    |                                   |  |
| ● 動力設備工事        |  |   |  | ●       | 幹 線<br>設 備 工 事     | 本工事は引込開閉器盤以降、動力分電盤の改修及び、空調開閉器盤に至る配管配線を行う工事とする。   |  |   |                        |                                                 |  |   |                    |                                   |  |
| ○ 電灯・コンセント 設備工事 |  |   |  |         |                    |   |  |   |                        |                                                 |  |   |                    |                                   |  |
| ○ 避雷設備工事        |  |   |  |         |                    |   |  |   |                        |                                                 |  |   |                    |                                   |  |
| ○ 電話配管設備工事      |  |   |  |         |                    |   |  |   |                        |                                                 |  |   |                    |                                   |  |
| ○ 放送設備工事        |  |   |  | ○       | 電 力<br>設 備 工 事     | 本工事は空調開閉器盤の取付以降、空調機への配管配線・結線・調整までの工事とする。   |  |   |                        |                                                 |  |   |                    |                                   |  |
| ○ 音響設備工事        |  |   |  |         |                    |   |  |   |                        |                                                 |  |   |                    |                                   |  |
| ○ テレビ共聴設備工事     |  |   |  |         |                    |   |  |   |                        |                                                 |  |   |                    |                                   |  |
| ○ トイレ呼出設備工事     |  |   |  |         |                    |   |  |   |                        |                                                 |  |   |                    |                                   |  |
| ○ インターホン 設備工事   |  |   |  | ○       | 電 灯<br>設 備 工 事     | 本工事は電灯分電盤の取付以降、各照明器具・配線器具までの配管配線・配線器具取付・結線の一切の工事とする。   |  |   |                        |                                                 |  |   |                    |                                   |  |
|                 |  |   |  |         |                    |   |  |   |                        |                                                 |  |   |                    |                                   |  |
| 一 般 事 項         |  |   |  | ○       | 避 雷 針<br>設 備 工 事   | 本工事は突針の取付以降、接地極に至る配管配線を行う工事とする。<br>工事完了後、接地抵抗の測定を行うこと。   |  |   |                        |                                                 |  |   |                    |                                   |  |
| ■ 共通仕様          |  | 図面及び特記仕様に記載されていない事項は、国土交通大臣官房官庁営繕部監修の「公共建築工事標準仕様書（電気設備<br>工事編）平成22年度版」及び、同「公共建築設備工事標準図（電気設備工事編）平成22年度版」による。<br>又、改修工事については、同「公共建築改修工事標準仕様書（電気設備工事編）平成22年度版」による。   |  |         |                    |   |  |   |                        |                                                 |  |   |                    |                                   |  |
| ■ 施 工           |  | 本工事に関係する建築基準法、消防法、電気設備技術基準、内線規定、その他関係諸法規、条例等は厳守し完全に施工<br>すること。   |  |         |                    |   |  |   |                        |                                                 |  |   |                    |                                   |  |
| ■ 諸 手 続 き       |  | 工事施工に必要な諸手続き（諸官庁・電力会社・電話会社等）は、全て施工者の負担にて行なう。   |  |         |                    |   |  |   |                        |                                                 |  |   |                    |                                   |  |
| ■ 疑 義           |  | 設計図書の内容相違、表示不明確、現場不一致及び、不測の事態発生等の場合、速やかに書面をもって<br>係員に申し出て、その措置について指示を受ける。   |  | ○       | 放 送<br>設 備 工 事     | 本工事は増幅器の設置以降、端子盤を経て、各スピーカー及び放送機器までの配管配線・機器取付・調整<br>までの工事とする。   |  |   |                        |                                                 |  |   |                    |                                   |  |
| ■ 軽微な変更         |  | 現場の納まり、取り合いなどの関係で、機器・材料の寸法、仕様、取付位置、または取付寸法などを多少変更しまたは、<br>取付数量を幾分増減するなどの軽微な変更は、係員の指示に従う。<br>この場合、請負金額は増減しない。   |  |         |                    |   |  |   |                        |                                                 |  |   |                    |                                   |  |
| ■ 引 き 渡 し       |  | 施工業者は係員立合いの上、次に示す書類・物品と共に注文者に引き渡し、その後の<br>適正な運用に協力する。<br>1. 完成届及び引渡し書 4. 機器類の付属品及び予備材料<br>2. 各種検査済み書・届出書 5. その他係員が指示する資料・材料・器具類<br>3. 機器取扱説明書   |  |         |                    |   |  |   |                        |                                                 |  |   |                    |                                   |  |
| ■ 保 証           |  | 契約図書に定められた保証期間内に機器・材料の不良または施工の不備に起因する故障、または破損を<br>生じた場合は、速やかに修理または交換を行う。その費用は施工者の負担とする。   |  |         |                    |   |  |   |                        |                                                 |  |   |                    |                                   |  |
| ■ 工 事 報 告       |  | 工事中の月報・行合会議の議事録を提出すること。   |  | ○       | インターホン<br>設 備 工 事  | 本工事は既設インターホンの移設を行い、配管配線工事・調整までの一切の工事とする。   |  |   |                        |                                                 |  |   |                    |                                   |  |
| ■ 竣 工 図 面       |  | 建築工事特記仕様書を参照   |  |         |                    |   |  |   |                        |                                                 |  |   |                    |                                   |  |
| ■ 工 事 写 真       |  | 係員の指示に従って、内外主要箇所の写真を撮影し、提出する。<br>国土交通大臣官房官庁営繕部監修の「工事写真の撮り方」建築設備編によること。   |  |         |                    |   |  |   |                        |                                                 |  |   |                    |                                   |  |
| ■ 発生材の処理        |  | 建設廃材等の産業廃棄物が発生する時は、「廃棄物の処理及び清掃に関する法律（昭和45年法律第137号）」に<br>基づき適正に処理すること。処理にあたっては「産業廃棄物処理計画書」を、完了後は「同報告書」を提出する事。<br><br>本工事の範囲内におけるPCB使用の廃変圧器・廃安定器・廃コンデンサ等の取扱い、次によること。<br>照明器具・変圧器の絶縁油については、PCB混入可能性を調査するため、分析測定を行うこと。<br>検査結果が、規定値以上のPCB含有量が確認された場合は、次による処理を行うこと。<br>1）既設器具より安定器・コンデンサ等を取り外し、密閉容器に収納したうえ監督員の指示場所に置くこと。<br>2）保管場所及び容器には、「PCB廃棄物」である旨の表示をすること。<br>3）密閉容器とは、ドラムカン等の市販製の容器とする。<br>4）製造年月・製造所名・数量等を記載した調書を提出すること。 |  |         |                    |   |  |   |                        |                                                 |  |   |                    |                                   |  |
|                 |  |   |  | ○       | 電 気 時 計<br>設 備 工 事 | 本工事は図示位置に時計（ソーラー式）を設置、調整を行う 一切の工事とする。<br>尚、屋内運動場についてはパルス発生器・モニター時計・時計の取付結線調整迄の一切の工事とする。   |  |   |                        |                                                 |  |   |                    |                                   |  |
|                 |  |   |  |         |                    |   |  | ○ | 自 動 火 災 報 知<br>設 備 工 事 | 本工事は受信機の設置以降、各端末機器に至る配管配線・機器取付、結線調整までの一切の工事とする。 |  |   |                    |                                   |  |
|                 |  |   |  |         |                    |   |  |   |                        |                                                 |  | ○ | 非 常 警 報<br>設 備 工 事 | 本工事は非常警報装置（複合一体型）設置調整までの一切の工事とする。 |  |
|                 |  |   |  |         |                    |   |  |   |                        |                                                 |  |   |                    |                                   |  |
|                 |  |   |  |         |                    | 機 器 取 付 高 さ   |  |   |                        |                                                 |  |   |                    |                                   |  |
|                 |  |   |  |         |                    | 機器の外形のなき標準高さは下記による。   |  |   |                        |                                                 |  |   |                    |                                   |  |
|                 |  |   |  |         |                    | 電力共通   |  |   |                        |                                                 |  |   |                    |                                   |  |
|                 |  |   |  |         |                    | 電   |  |   |                        |                                                 |  |   |                    |                                   |  |
|                 |  |   |  |         |                    | 灯   |  |   |                        |                                                 |  |   |                    |                                   |  |
|                 |  |   |  |         |                    | 動力   |  |   |                        |                                                 |  |   |                    |                                   |  |
|                 |  |   |  |         |                    | 電   |  |   |                        |                                                 |  |   |                    |                                   |  |
|                 |  |   |  |         |                    | 話   |  |   |                        |                                                 |  |   |                    |                                   |  |
|                 |  |   |  |         |                    | （注）   |  |   |                        |                                                 |  |   |                    |                                   |  |
|                 |  |   |  |         |                    | その他   |  |   |                        |                                                 |  |   |                    |                                   |  |
|                 |  |   |  |         |                    | ■ 提出書類は下記とする。   |  |   |                        |                                                 |  |   |                    |                                   |  |
|                 |  |   |  |         |                    | ・ 工事内訳明細書 1部 ・ 工事着手届け 3部 ・ 現場代理人届け 2部 ・ 現場代理人経歴書 2部 ・ 主任技術者経歴書 2部<br>・ 工事行程表 2部 ・ 施工計画書 2部 ・ 下請者通知書 2部 ・ 資材納入業者通知書 2部 ・ 工事写真アルバム集 1部<br>・ 工事日誌報告書 1部 ・ 工事完成届 4部 ・ 工事完成引渡書 1部 ・ 工事請負金額請求書 3部         |  |   |                        |                                                 |  |   |                    |                                   |  |
|                 |  |   |  |         |                    | ■ 予備品は下記とする。   |  |   |                        |                                                 |  |   |                    |                                   |  |
|                 |  |   |  |         |                    | 電力設備 ―― 製造者の標準一式（但しヒューズ類は、現用数の20%とし、種別ごとに1個以上具備）<br>電話設備<br>放送設備<br>トイレ呼出設備<br>時計設備<br>インター設備<br>自動火災報知設備 ―― ヒューズは、現用数の2倍以上 押ボタン保護板は現用数 工具は、製造者の標準一式とする。                                            |  |   |                        |                                                 |  |   |                    |                                   |  |
|                 |  |   |  |         |                    | ■ 使用機材   |  |   |                        |                                                 |  |   |                    |                                   |  |
|                 |  |   |  |         |                    | 本工事で使用する機材は「加古川市メーカーリスト」によること。   |  |   |                        |                                                 |  |   |                    |                                   |  |
|                 |  |   |  |         |                    | 特 記 事 項   |  |   |                        |                                                 |  |   |                    |                                   |  |
|                 |  |   |  |         |                    | 1. 設計図書に記載なきも、技術・法規上当然必要と認められる事項は本工事にて施工のこと。<br>尚、この場合の金額の増減は行わないものとする。<br>2. 屋外の支持金物についてはSUS製を使用すること。<br>3. 露出配管は、エッチングブライマー1回、調合ペイントの2回塗りとする。<br>4. 外壁等に金物類を取付けるためのボルト 穴を開ける場合は、コーキングにて防水処理を行うこと。 |  |   |                        |                                                 |  |   |                    |                                   |  |
|                 |  |   |  |         |                    | 竣工図   |  |   |                        |                                                 |  |   |                    |                                   |  |
|                 |  |   |  |         |                    | （施工者）株式会社ほうらい電気   |  |   |                        |                                                 |  |   |                    |                                   |  |
|                 |  |   |  |         |                    | （工 期）平成24年5月15日～平成24年7月31日   |  |   |                        |                                                 |  |   |                    |                                   |  |

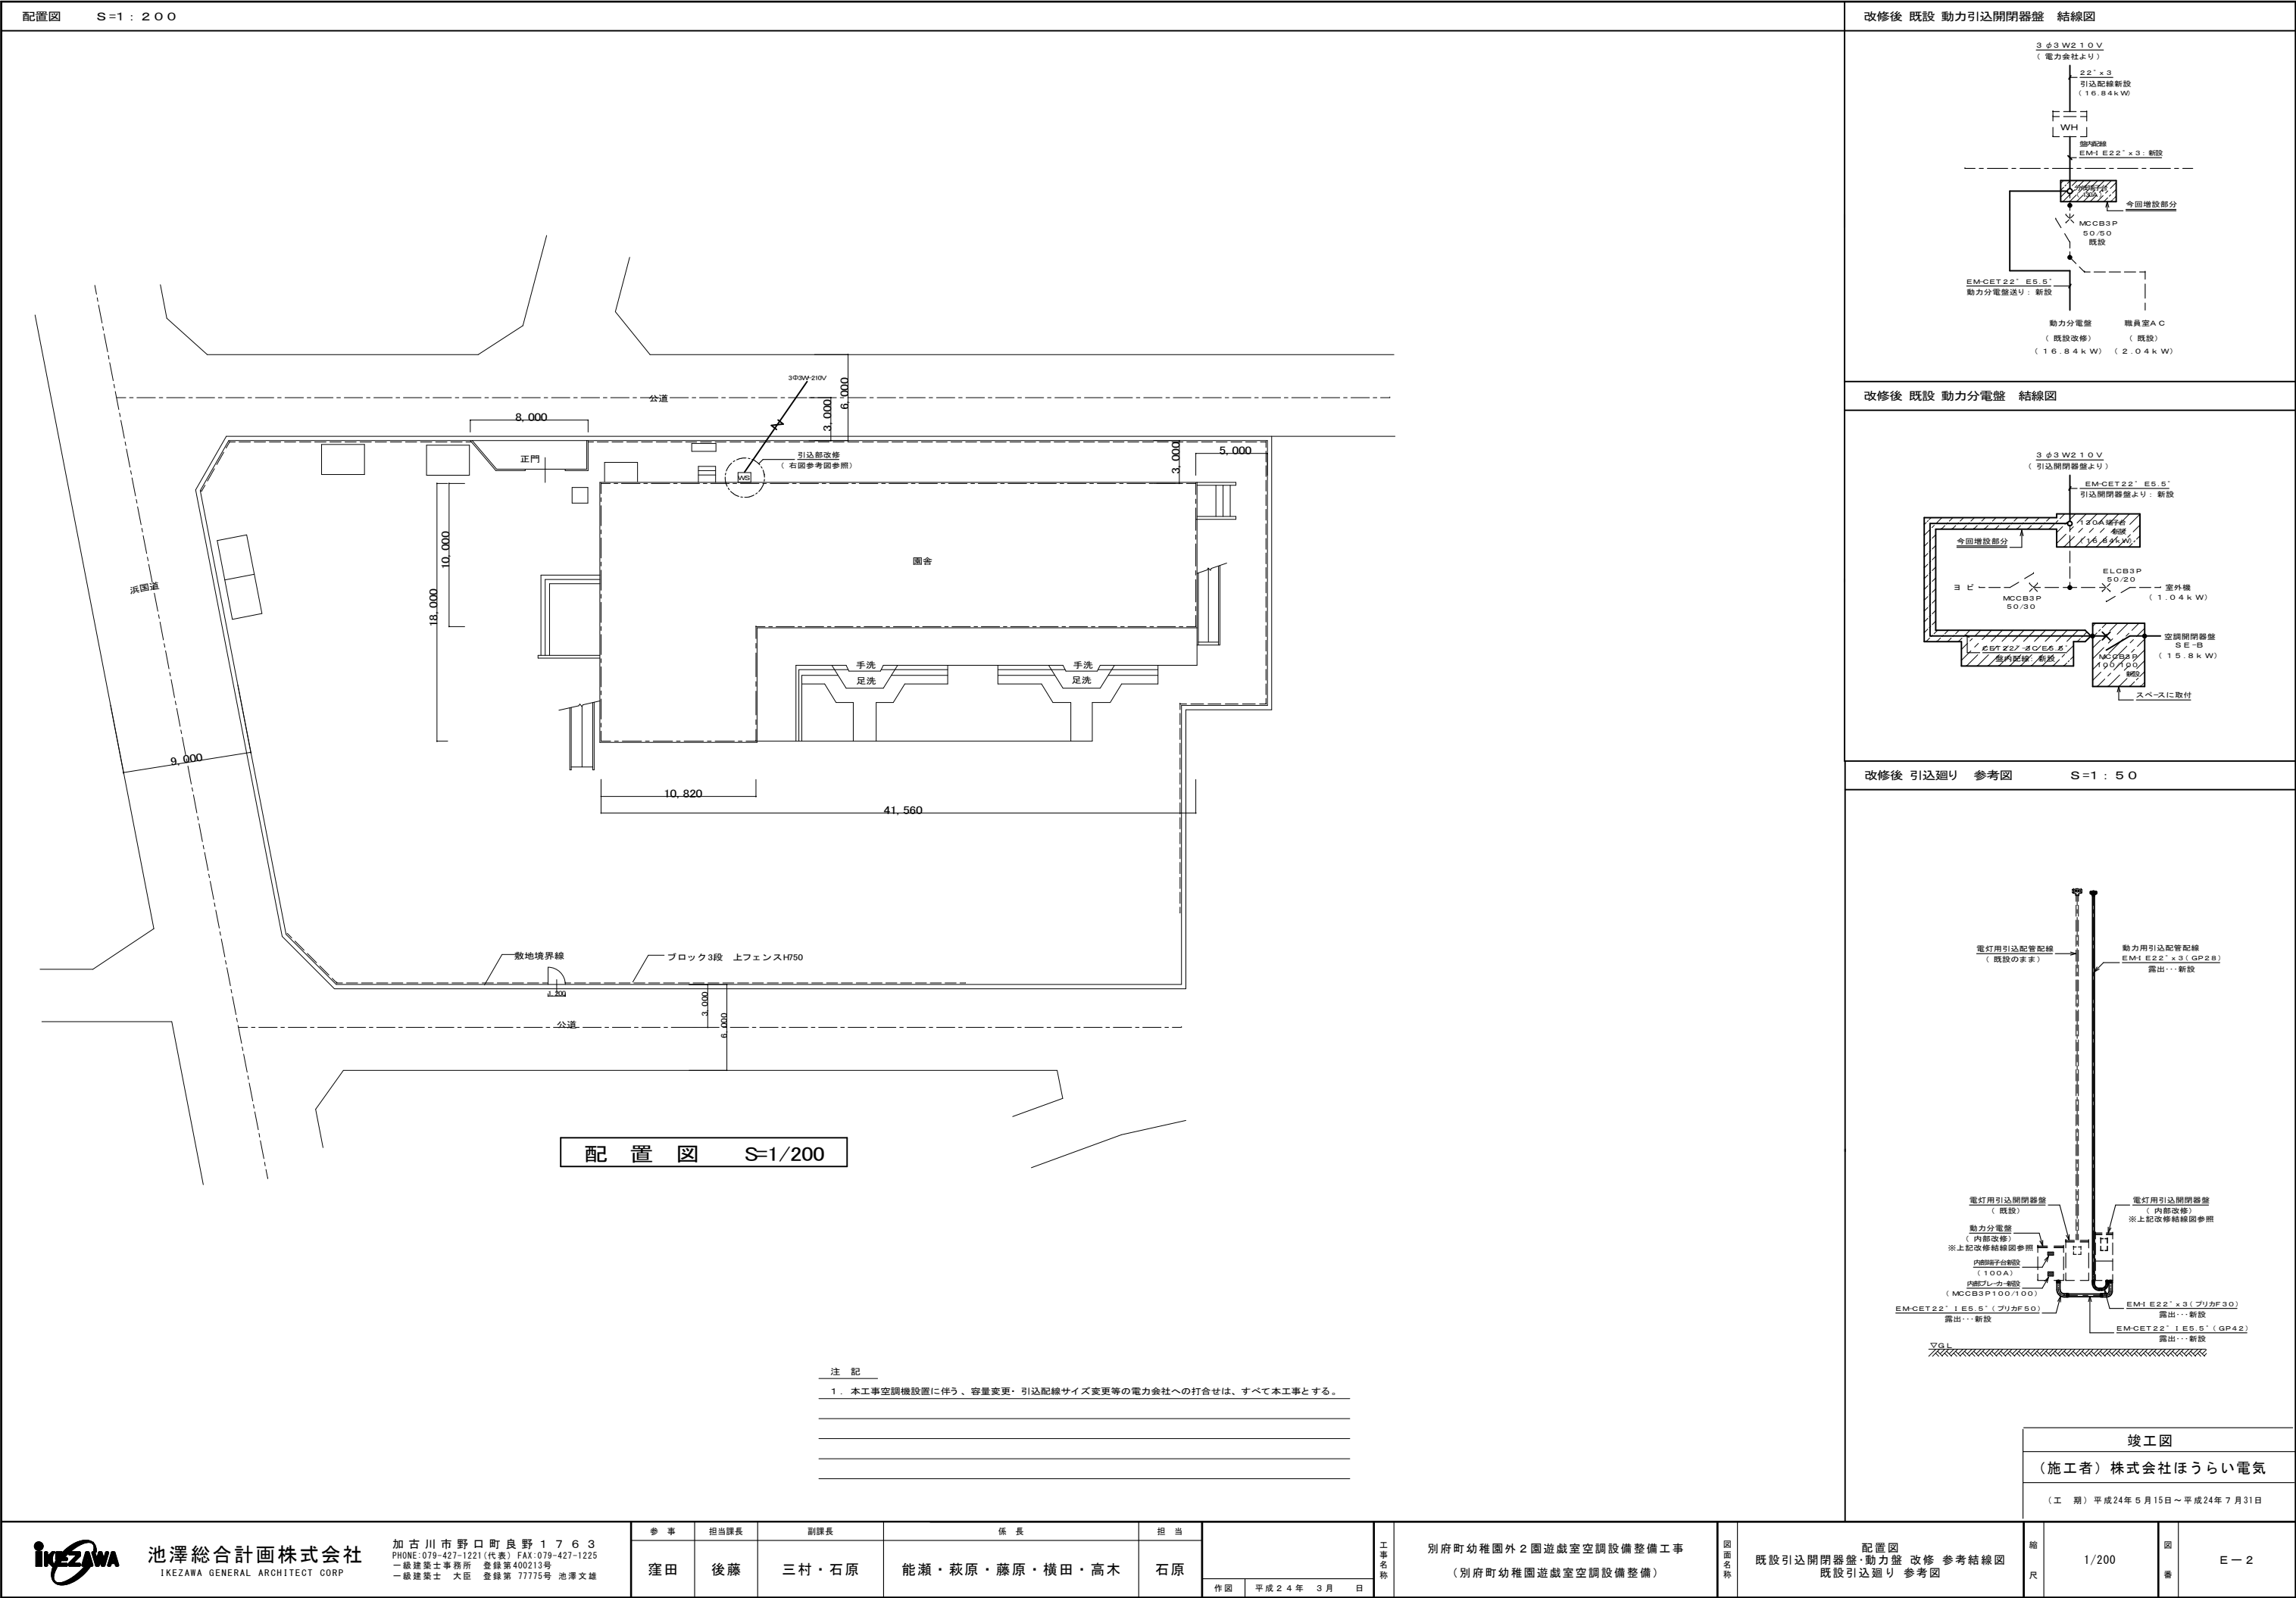

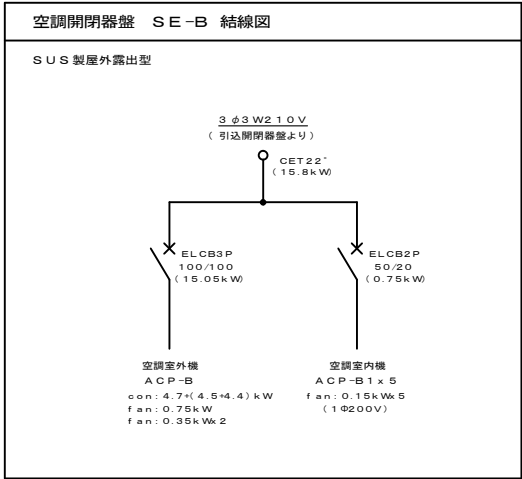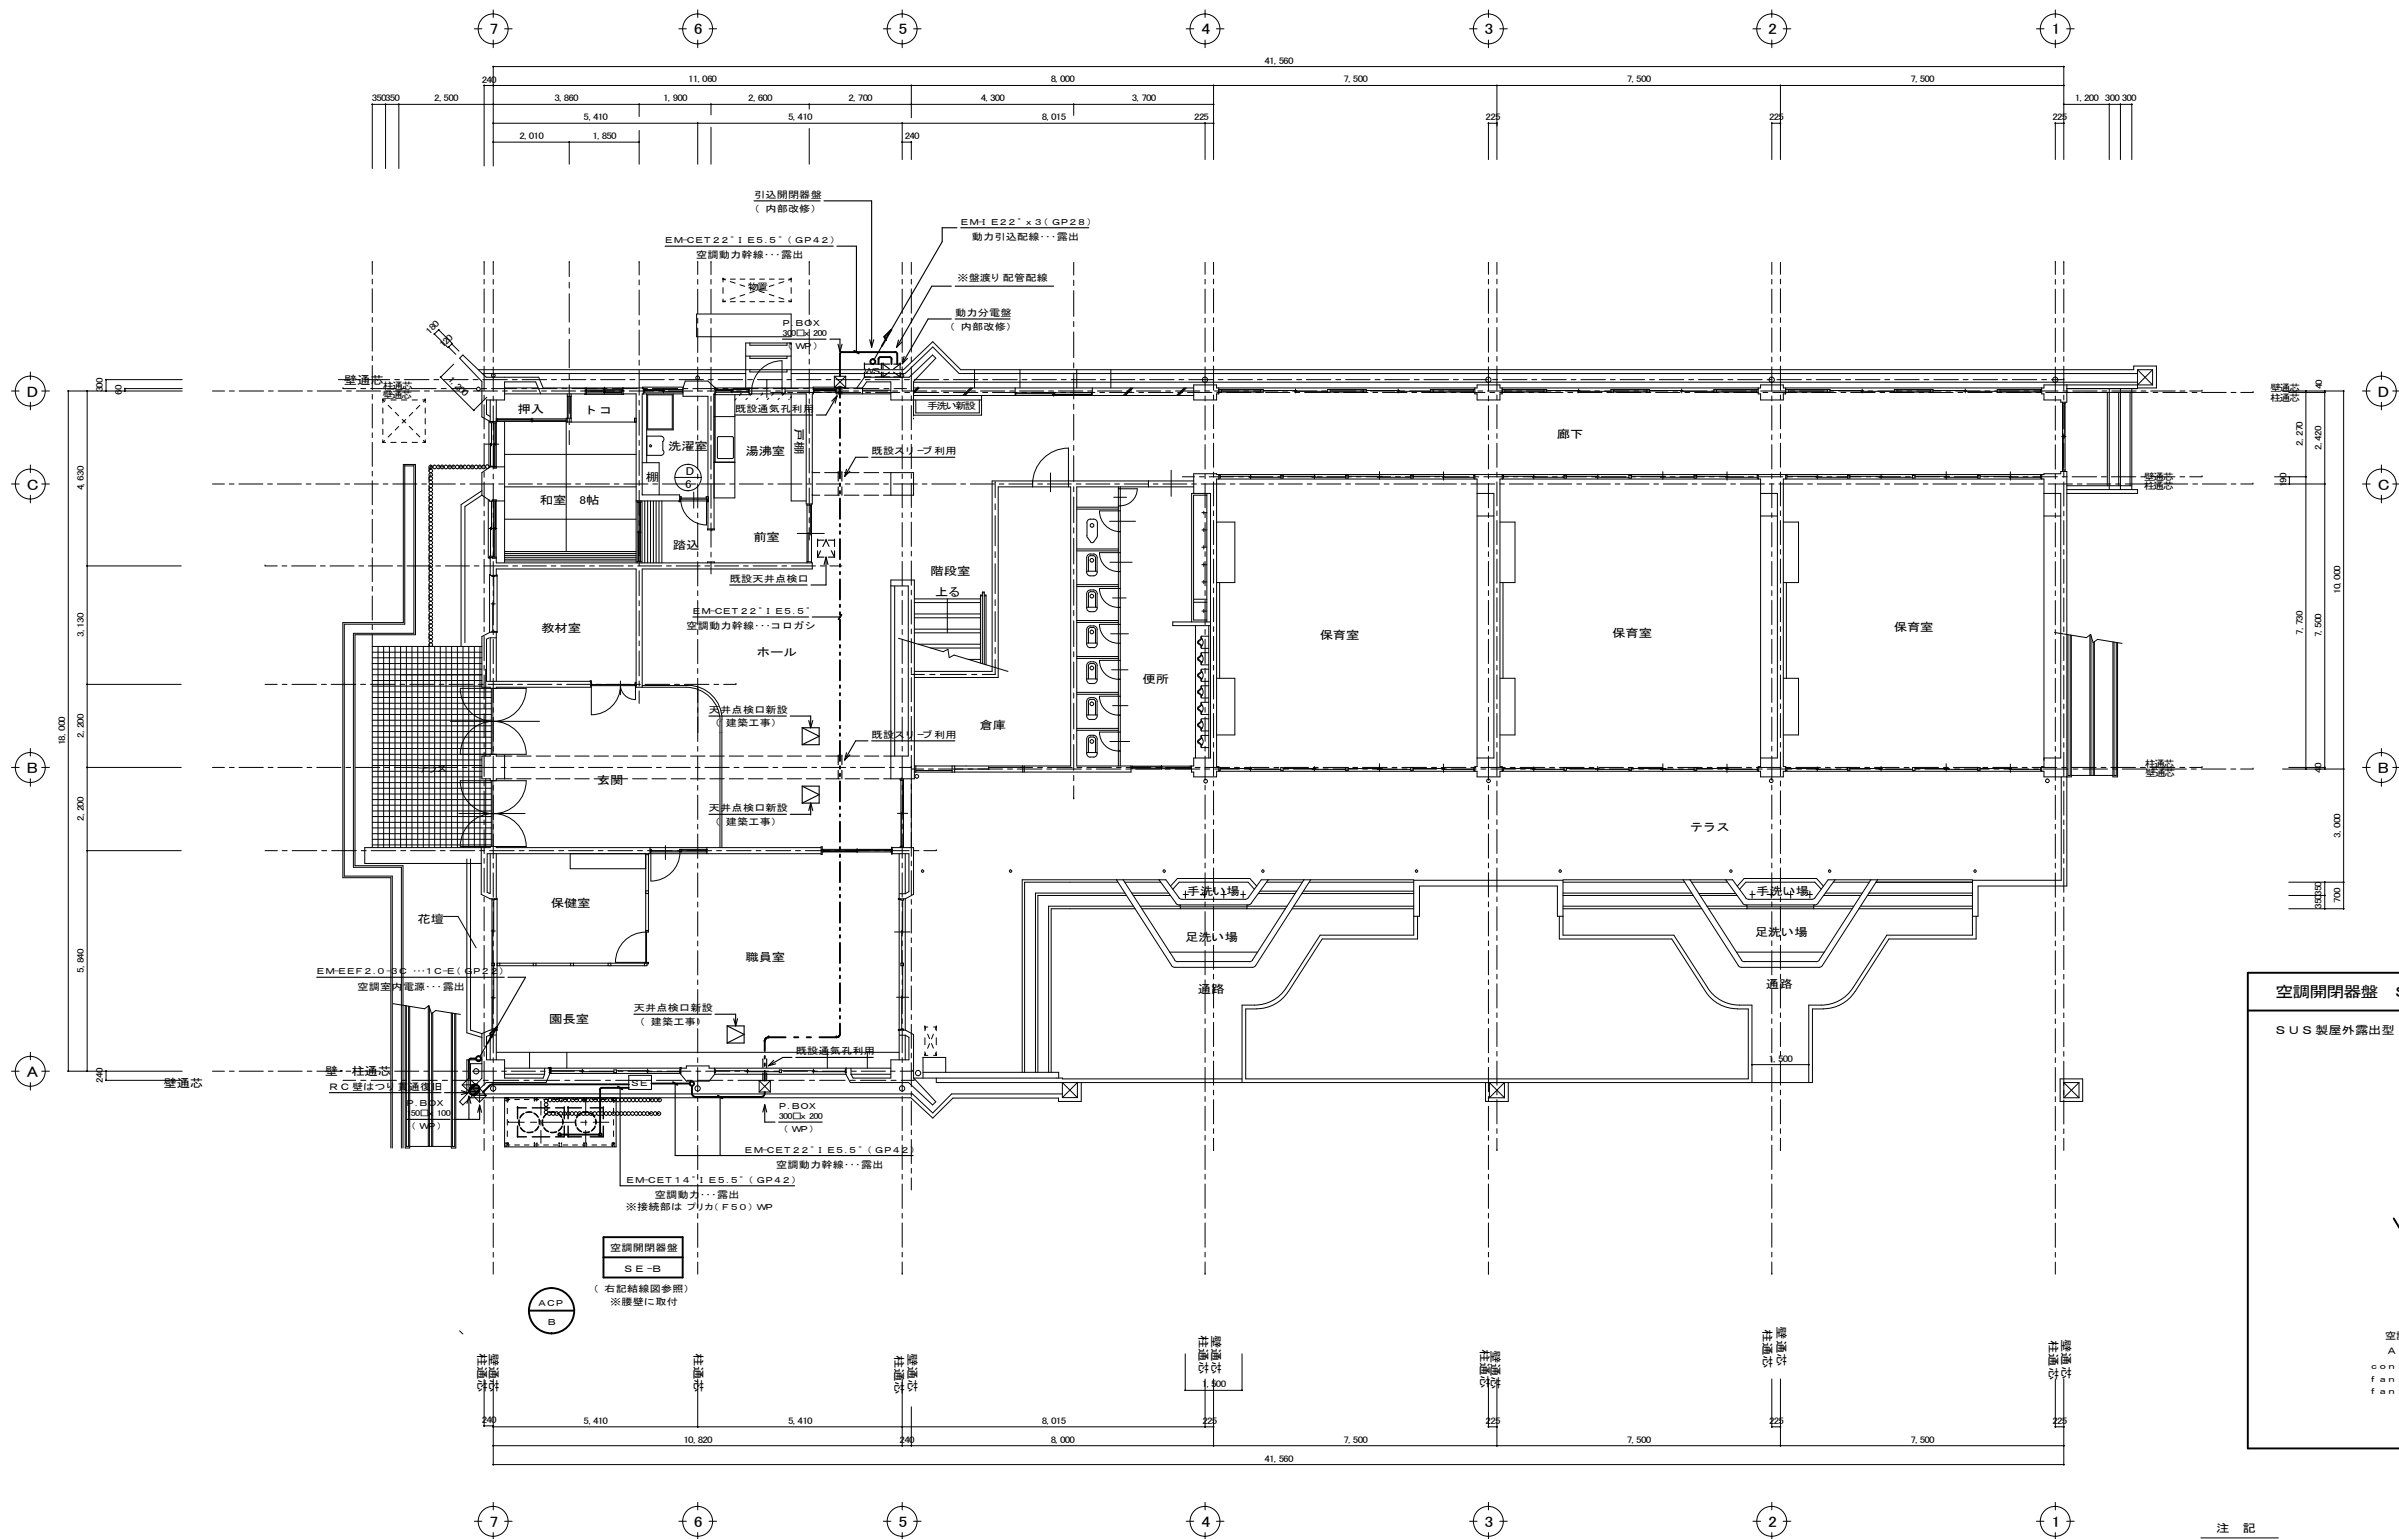

注 記

- 露出配管・メタルモールの敷設については、出来る限り体裁よく施工を行うこと。
- 露出配管はすべて指定色塗装を行うこと。
- 空調機への電源等接続については、事前に機械設備工事と充分打合せを行い容量・接続位置等について確認すること。
- 空調機への接続部配管は防水被覆付ブリカとする。
- ブルボックスの付記(WP)は防水型としSUS製とする。
- 配管を土中埋設する場合は、根切底を100程度深くし、切込砕石・切込砂利又は山砂の類を敷き込み突き固めた後、管をなじみよく布設する。

竣工図

(施工者) 株式会社ほうらい電気

(工 期) 平成24年5月15日～平成24年7月31日



池澤総合計画株式会社  
IKEZAWA GENERAL ARCHITECT CORP

加古川市野口町良野1763  
PHONE: 079-427-1221(代表) FAX: 079-427-1225  
一級建築士事務所 登録第400213号  
一級建築士 大臣 登録第77775号 池澤文雄


| 参 事 | 担当課長 | 副課長   | 係 長            | 担 当 |
|-----|------|-------|----------------|-----|
| 窪田  | 後藤   | 三村・石原 | 能瀬・萩原・藤原・横田・高木 | 石原  |

| 工事名称                                      |
|-------------------------------------------|
| 別府町幼稚園外2園遊戯室空調設備整備工事<br>(別府町幼稚園遊戯室空調設備整備) |
| 作 図 平成24年 3 月 日                           |

| 図面名称          |
|---------------|
| 幹線・動力設備 1階平面図 |

縮 尺 1/100

図 番 E-3

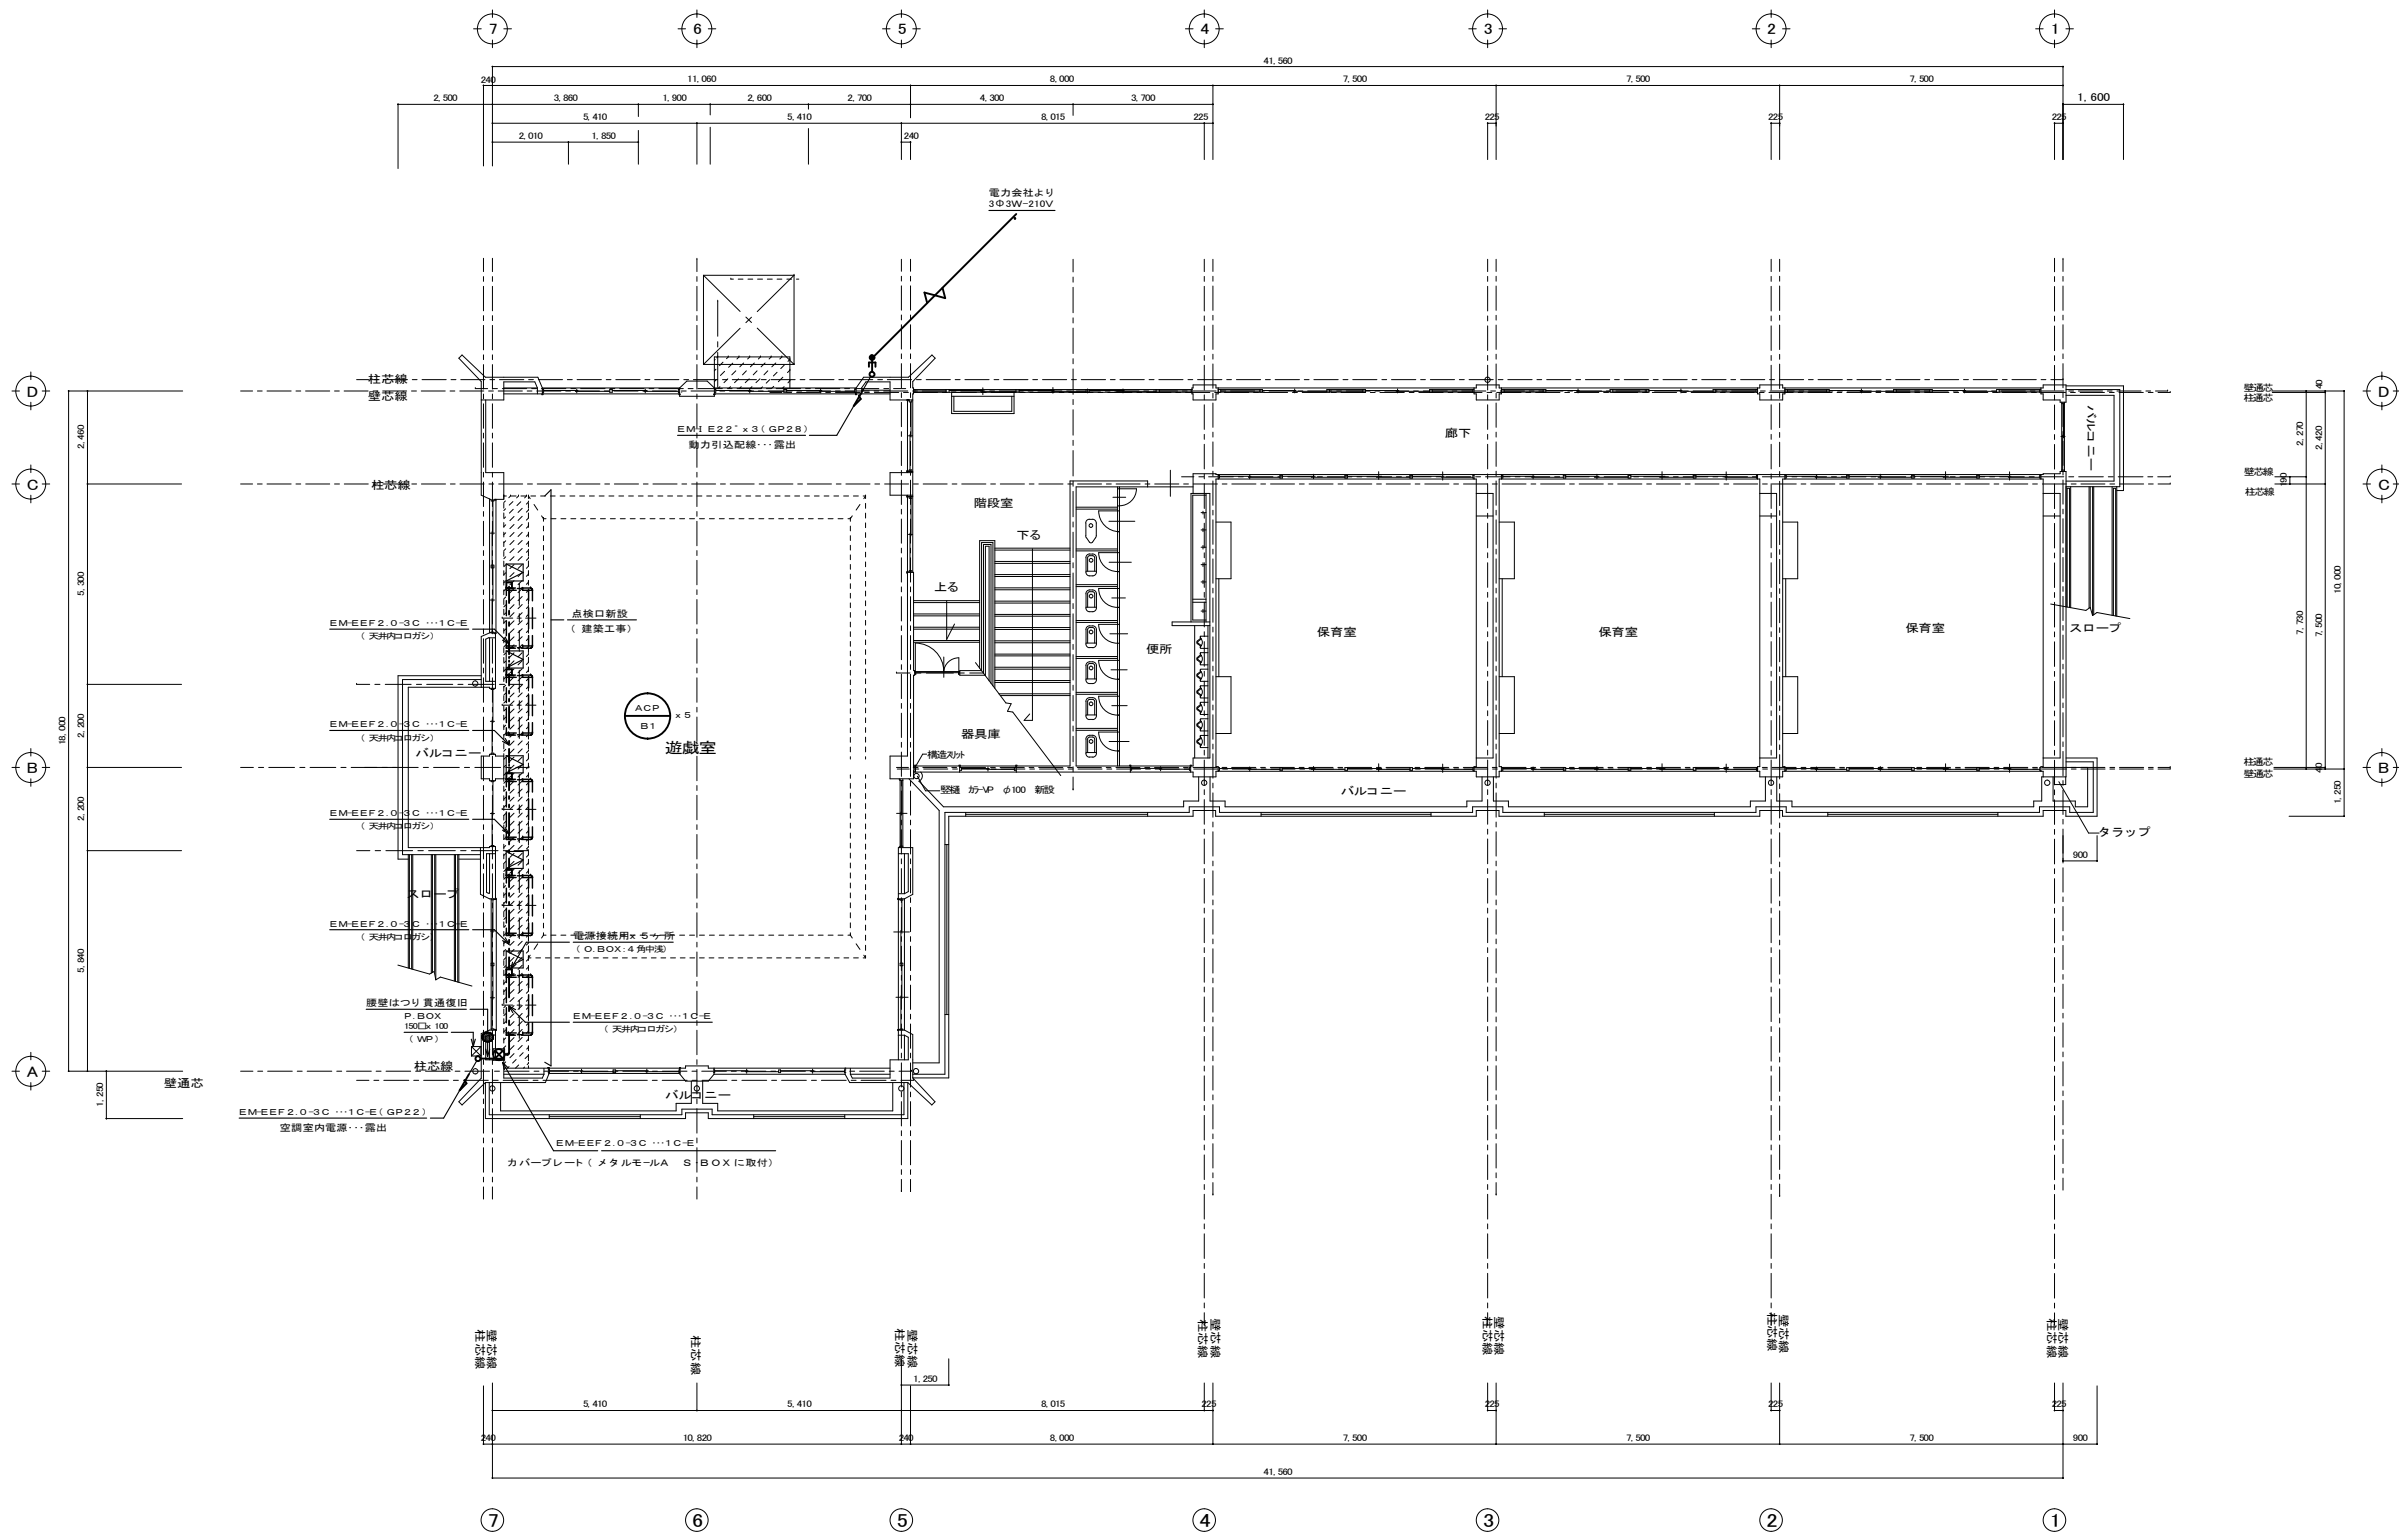

|                             |  |
|-----------------------------|--|
| 竣工図                         |  |
| (施工者) 株式会社ほうらい電気            |  |
| (工 期) 平成24年5月15日～平成24年7月31日 |  |

| 参 事 | 担当課長 | 副課長   | 係 長            | 担 当 |
|-----|------|-------|----------------|-----|
| 窪田  | 後藤   | 三村・石原 | 能瀬・萩原・藤原・横田・高木 | 石原  |

|      |                                           |
|------|-------------------------------------------|
| 工事名称 | 別府町幼稚園外2園遊戯室空調設備整備工事<br>(別府町幼稚園遊戯室空調設備整備) |
| 作 図  | 平成24年 3 月 日                               |

|      |               |    |       |    |     |
|------|---------------|----|-------|----|-----|
| 図面名称 | 幹線・動力設備 2階平面図 | 縮尺 | 1/100 | 図番 | E-4 |
|------|---------------|----|-------|----|-----|



[illegible]

| ○異種管の接合          | 異種管の接合は標準仕様書第2編2、2.1.6の当該事項による   | |
|---|
| ○溶 接 接 合         | 配管の溶接接合は標準仕様書第2編2、2.1.1による<br>下記、溶接部の非破壊検査は ※適用しない ○適用する(○放射線透過検査 ○浸透探傷検査又は磁粉探傷検査)   | |
| ○区画貫通部の処理        | 標準仕様書第2編2、2.8.1による   | |
| ●配管・ダクトの吊り及び支持   | 1) 配管の吊り及び支持などは標準仕様書第2編2、2.6.1及び2、2.6.3の当該事項による<br>但し、ステンレス管(s u )を使用する場合の支持・固定部材は銅製に準じて行うこと<br>2) ダクトの吊り及び支持などは標準仕様書第2編2、2.2の当該事項による<br>壁を土中埋設する場合は、すべて、堀組土中の良土を使用する   | |
| ●土中埋設管の埋戻し土      | |
| ○地中埋設管及び埋込表示パイプ  | 1) 給水管・排水管 地中埋設管 (※要 ○不要) 埋込表示用テープ (※要 ○不要)<br>2) 消防管 地中埋設管 (※要 ○不要) 埋込表示用テープ (※要 ○不要)<br>3) ガス管 地中埋設管 (※要 ○不要) 埋込表示用テープ (※要 ○不要)<br>4) 油 管 地中埋設管 (※要 ○不要) 埋込表示用テープ (※要 ○不要)   | |
| ○防 食 処 置         | 配管の防食措置は、標準仕様書第2編2、2.7.3の当該事項による<br>土中埋設の鉄水管道とライニング管埋設は、防食措置を行う   | |
| |
| ○ほか 砂樹脂コナグ及び及びリブ | ※加熱乾燥 ○常温乾燥   | |
| ○高相干コンクリート       | 標準仕様書第2編2、2.2.2の表2、1.6のAの項目を適用する   | |
| ●電線及び電線管         | 1) 自動制御設備計装用電線は標準仕様書による<br>2) 特記なき電線は、●電線M-E電線管、一般電線管 とする<br>3) 特記なき電線管は、管径 (含金属製管と管径) の一言として、いんべい配管及びワイヤラッチ込み配管に使用する<br>P Fで指定する場合は、合成樹脂製ボックスを採用して使用する<br>機器の能力、容量等は表示された数値以上とする<br>ただし、電動機のため、燃料消費量及び圧力損失係数は表示された数値以下とする<br>柱、梁および埋込埋込以外の部分で、開口強度が不十分かつ、スリーブ径が20mm以下の部分に使用する場合、<br>縦筋を併せてもよい。(標準仕様書第2編2、2.2.3(b))   | |
| ●ボ ッ ク ス         | ※別記の取付方法が変更したものは、無償で変更は ※行わない   | |
| ●警報等の表示          | ※掘削内の場所に着目すること ●本工事で実定する   | |
| ○ス リ ー プ         | 柱、梁および埋込埋込以外の部分で、開口強度が不十分かつ、スリーブ径が20mm以下の部分に使用する場合、<br>縦筋を併せてもよい。(標準仕様書第2編2、2.2.3(b))   | |
| ●足場・さん橋板         | ※掘削内の場所に着目すること ●本工事で実定する   | |
| ○鉄 土 均 分         | ○掘削内側の場所に着目すること ○掘削外側切出部   | |
| ○鋼 鉄 工 事         | 掘削内側鋼骨及び配管、ダクトの支持金物は標準仕様書第2編2.2の当該事項による   | |
| ●は つ り           | 改修仕様書第2編4による   | |
| ○耐震性能の確認         | はつり作業を行う場合は、非破壊検査 ※行わない ○行ない (経路調査)<br>既存のコンクリート床、壁などの重要構造物については、原則として (代)たけを使用する<br>1) 設備確認は、「建築設備設計図・施工指針1997版」(建設省電気局建築設備監理課)による計算及び測定を行い、<br>計算書を提出し承認を得る。 ●配管・ダクトの耐震設計を行う場合には上記基準を参照する<br>2) あと他工種アンカーを施工する業者は、(社)日本建築士会連合会(以下「協会」)の資格を有する者又は他工種アンカーについて十分な技能及び経験がある者で、監督職員が認めた者とする<br>3) あと他工種アンカーにより規定する重要機器類については抜き取りによる耐力試験を実施すること。抜き取り検査を行う重要機器、箇所、抜き取り数量は監督職員との協議による。抜き取り検査を行わなかった機器は、監督職員が指示する報告書を作成すること<br>4) あと他工種アンカー以外のアンカーで規定する重要機器類のアンカーは施工写真を提出すること<br>5) 重要機器類以外のアンカーで規定するあと他工種アンカーで規定するときは監督職員が指示する報告書を作成すること<br>6) 下記の配管水平度及び勾配誤差より、据付け寸法が41mmの耐震性能を確認し、監督職員の承認を受ける<br>イ) 設計用水平度   | |
|                  | <table border="1"> <thead> <tr> <th></th><th>機器 種 別</th><th>※特定の施設</th><th>○一般の施設</th></tr> <tr> <th></th><th></th><th>重要機器</th><th>一般機器</th></tr> </thead> <tbody> <tr> <td rowspan="3">上層階・屋上・塔屋</td><td>重要機器</td><td>2.0</td><td>1.5</td></tr> <tr> <td>一般機器</td><td>1.5</td><td>1.0</td></tr> <tr> <td>その他</td><td>1.0</td><td>0.5</td></tr> <tr> <td rowspan="3">中間階</td><td>重要機器</td><td>2.0</td><td>2.0</td></tr> <tr> <td>一般機器</td><td>2.0</td><td>1.5</td></tr> <tr> <td>その他</td><td>1.5</td><td>1.0</td></tr> <tr> <td rowspan="3">地階・1階</td><td>重要機器</td><td>1.5</td><td>1.0</td></tr> <tr> <td>一般機器</td><td>1.5</td><td>1.0</td></tr> <tr> <td>その他</td><td>1.0</td><td>0.5</td></tr>1.0    | 0.5    |  |        |                  | ロ) 耐震性能は、水平度公差の1/2とする   | |
| ○防煙ダンパー          | 重要機器類は、防火性能は、以下のとおり。但し、防煙機能については、重量10kg以上の燃焼試験は除く   | |
| ○防煙ダンパー          | 重要機器類は、防火性能、耐火性、変形抵抗性、気密性の確保、100R Tを越える冷暖房、冷却除湿機、換気方式は ※別途機械式 電気式 (定格入力 100W 95 A以下) ○電動機式   | |
| ○消音内点            | 他、ダンパーは(財)日本建築センターの防災評定書を受け付けるものとする   | |
|                  | ダクト及びダンパー、消音工場の内部 (掘削内側) は下記による   | |
|                  | 1) 消音内張り部分の外周部は ※必要 ○要   | |
|                  | 2) チャンバーの寸法は、外形寸法を示す (但し、ダクト及び消音工場の内径寸法を示す)   | |
|                  | 3) 点検口は内径12cm又は断面積は 寸法300mm×500mm 取付箇所は下記による   | |
|                  | ● 閉鎖排気ダクト (ダクト及びダンパーの清掃が容易なように設計し、最大間隔は5mとする)   | |
|                  | ● 送風機の吸込み側 (≧3または羽根径500mm以上)   | |
|                  | ● 空気調和機、送風機の吐出側及び吸込み側に取り付け付けた内貼りのあるチャンパー   | |
|                  | 4) ダクトの消音内張りにおける保溫規格は、サファイアチャンパーと同様とする   | |
| ○フレンジ用ガasket     | 標準仕様書第3編2、2.2.2.3の当該事項による   | |
|                  | また、厚さはシングル工法ダクトは3mm以上、コーナーポート工法ダクトは5mm以上とする   | |
| ○たけねじ            | 標準仕様書第3編2、1.4.9の当該事項による   | |
| ○パッキン            | 外壁に設置するタテには防水処理が必要とする   | |
| ○取 付 手           | 防火区画部に取付ける受火口、吸込口等で取付が必要とするものを取付手を使用する   | |
| ○タテ止め用合成樹脂パイプ    | 室外設置機器のアンカーボルトのチャック部に合成樹脂キャップを ※添付する ○不要   | |
| ○天井止上区           | ( ) 書きの署名に同意を求め、その後は二重天井とする   | |
| ○施 示 板           | 機械室に設置する注意書、連絡板及び継続的な記載した内容板を設置する   | |


[illegible]

|        |                                                  |   |         |     |      |                |
|--------|--------------------------------------------------|---|---------|-----|------|----------------|
| 排煙設備   | ○煙道対象部分                                          | ○廊下   | ○事務室    | ○図示 | 最大面積 | m <sup>2</sup> |
|        | ○ダクトの位置                                          | ○高圧1ダクト   | ○高圧2ダクト |     |      |                |
| 衛生器具設備 | ○ダクトの工法                                          | ※アングルフラッシュ法   |         |     |      |                |
|        | ○ダクトの材料                                          | ※亜鉛鉄板製 ○鋼板製   |         |     |      |                |
| 排水設備   | ○排煙口                                             | 1) 形状 ○スリット付ドーム型 ○ハネ形 ○ダンパー形   |         |     |      |                |
|        | ○排煙口の作動                                          | ○手動 ○機械式 ○電気式 ○感煙熱感動作   |         |     |      |                |
| 給湯設備   | ○排煙設置                                            | ○手元排煙式 ○手動式 ○電気式 ○遠方排煙式   |         |     |      |                |
|        | ○ダンパー本体及び作動部分の遮断機能は本工事とし、それ以外の制御配管配線は別途電気設備工事とする |   |         |     |      |                |
| 給水設備   | ○保温                                              | 床下及び階内面の保温 ※不要 ○要 (図示)   |         |     |      |                |
|        | ○給水管の設置                                          | ※要 (○配100V) ○電気式 ○不要   |         |     |      |                |
| 給水設備   | ○小使所排水設備                                         | 電圧供給方式は ※AC100V ○電池式 ○水圧発電兼電池   |         |     |      |                |
|        | ○給水材料                                            | 電圧供給方式は ※AC100V ○電池式 ○水圧発電兼電池   |         |     |      |                |
| 給水設備   | ○昇降器用器具                                          | 1) 大径導水パイプは ※溶接方式(シーミーV) ○くつろぎ式押ボタン   |         |     |      |                |
|        |                                                  | 2) 連通部の水栓は自動水栓とする   |         |     |      |                |
| 給水設備   | ○大径耐熱火カバー                                        | ※設ける(ビッド内は除く) ○設けない   |         |     |      |                |
|        | ○給水接続                                            | 手洗い、洗面の排水トラップとV/Pとの接続には排水管接続アダプターを使用する   |         |     |      |                |
| 給水設備   | ●給水方式                                            | ●水直送給水方式 ○直結増圧方式   |         |     |      |                |
|        |                                                  | ○高層水梯方式 ○圧力水梯方式 ○タンクレス給水方式   |         |     |      |                |
| 給水設備   | ○タンク材料(受水梯)                                      | ○SUS製一体型 ○鋼板製一体型 ○SUS製溶接ハネ型 ○鋼板製溶接ハネ型 OFRP製一体型 OFRP製ハネ型   |         |     |      |                |
|        | ○タンク材料(高圧水梯)                                     | ○SUS製一体型 ○鋼板製一体型 ○SUS製溶接ハネ型 ○鋼板製溶接ハネ型 OFRP製一体型 OFRP製ハネ型   |         |     |      |                |
| 給水設備   | ●配管材料<br>(図面特記部分を除く)                             | 1) 一般配管 ○ニル管 (H1VP) ○電ビライニング鋼管 (SGP-VA, SGP-FVA)<br>○ポリ樹脂鋼管 (SGP-PA, SGP-FPA) (継手のコアの材質はポリエチレン製)<br>○ステンレス鋼管 (SGP-U) ○実績済1H1V管 (PEP) 又はポリブチン管<br>注: ステンレス管: 呼び径φ50以下は、拡管式、75Ss以上溶接継合 |         |     |      |                |
|        |                                                  | 2) 地中配管<br>[ 図 内 ] ○ポリ樹脂鋼管 (P.D. FPD) ●ニル管 (H1VP)<br>○水通導用ポリエチレン管 (熱融着) ○電ビライニング鋼管 (V.D. FVD)<br>[ 図 外 ] ※水通導用ポリエチレン管 (PEP) ○ニル管 (H1VP)<br>○電ビライニング鋼管 (V.D. FVD)                     |         |     |      |                |
| 給水設備   | ○水栓柱                                             | ※合座耐熱鋼(70×70×1,369N) ○ステンレス製 ( ) ○人造石と造り出し製 ( )   |         |     |      |                |
|        |                                                  | 水栓の取付け高さは約600mmとする。   |         |     |      |                |
| 給水設備   | ●管の埋設深さ                                          | 1) 一般敷設 ※300mm ○ 2) 橋内車両通路 ※600mm ○   |         |     |      |                |
|        | ○埋入金等                                            | ○不要 ○要 (○本工事 ※別途工事) 名称:   |         |     |      |                |
| 給水設備   | ○排水方式                                            | 汚水と雑排水 屋外 ※分流式 ○合流式   |         |     |      |                |
|        |                                                  | 屋外 ○分流式 ※合流式   |         |     |      |                |
| 給水設備   |                                                  | ポンプ排水 ○あり (○汚物 ○雑排水 ○汚水) ○なし   |         |     |      |                |
|        |                                                  | 雨水と汚水雑排水 ※分流式 ○合流式   |         |     |      |                |
| 給水設備   | ○配管材料<br>(図面特記部分を除く)                             | 1) 汚水 ○直送排水下水管 ○浄化槽<br>○排水下水管 ○浄化槽 ○別注排水用(建築工事)   |         |     |      |                |
| 給水設備   | ○排水方式                                            | 5) 給水等の床上突出部分の配管は、ニル管またはよい(保護管等)   |         |     |      |                |
|        |                                                  | 6) 配管管のポンプアップ排水用の配管は ※ユニバーサル鋼管 ○配管用環境変化化ニル管 (白)<br>とし、継手は、わじ合、フランジ継合又は、ハンジング継手とする   |         |     |      |                |
| 給水設備   | ○排水方式                                            | 7) 排水用排水パイニング鋼管の、継手との接合は、図に示すのと異なり継手と継手の接合、及び段差<br>との間の、管の接合部を継手とする場合は、※不要 ○要 とする。                                                                                                   |         |     |      |                |
|        |                                                  | 8) 耐水ニル管の保護は ※不要 ○要<br>耐水ニル管 (RS-VP) の保護は ※不要 ○不要   |         |     |      |                |
| 給水設備   | ○排水方式                                            | ※要 (図面特記部分を除く) ※不要 ○要   |         |     |      |                |
|        |                                                  | ○不要 ○要 (○本工事 ※別途工事) 名称:   |         |     |      |                |
| 給水設備   | ○排水方式                                            | ○中央式 ○局所式   |         |     |      |                |
|        | ○配管材料                                            | ○銅管 (管又は埋設する場合は、保護管被覆鋼管を使用してもよい)<br>○鋼管 (L10P) ○鋼管(埋設用SUS16P) ※要 (図面特記部分を除く)   |         |     |      |                |
| 給水設備   | ○排水方式                                            | 室内排水設備の排水は、排水パイニング鋼管に準ずる   |         |     |      |                |
|        |                                                  | 2) ガス通導の排水設備の排水設備の保護は、標準仕様書第2編表 3. 5によるh・(r)・V1とする   |         |     |      |                |
| 給水設備   | ○排水方式                                            | ※クラッド鋼板製 ○ステンレス鋼板製   |         |     |      |                |
|        |                                                  | クラッド鋼板製及びステンレス鋼板製の貯留槽には下記の防食措置を施すものとする。   |         |     |      |                |
| 給水設備   | ○排水方式                                            | ※外部電源方式 ○電機電源方式   |         |     |      |                |
|        |                                                  | ○室内消防給水 ○スプリングター ○二酸化炭素消防給水 ○泡消火 ○不活性ガス消防<br>○消火給水 ○連動給水設備 (注) ○フード等用緊急自動消防設備 ○消防外注設備                                                                                                |         |     |      |                |
| 給水設備   | ○排水方式                                            | ○室内二酸化炭素 ○室内の圧力損失の合計値は 0.21MPa(2.1kg/cm <sup>2</sup> ) 以下とする   |         |     |      |                |
|        |                                                  | ○室内消防給水には、消火ポンプ連動ポンプ取付用配管を設ける   |         |     |      |                |
| 給水設備   | ○排水方式                                            | 1) 一般配管 ○配管用環境変化化ニル管 (白) ○配管用環境変化化ニル管 (白)   |         |     |      |                |
|        |                                                  | 2) 地中配管 (室内及び屋外) ※ポリエチレン管(熱融着) (SGP-FVA) ○電ビライニング鋼管 (SGP-FVA)   |         |     |      |                |
| 給水設備   | ○排水方式                                            | 消防用排水パイニング鋼管の保護は ※施工しない (燃焼タンクに準ずる) ○施工しない   |         |     |      |                |
| 給水設備   | ○ガス設備                                            | ○都市ガス供給量 46050kWh/年 ○液化石油ガス (50kg ○20kg)   |         |     |      |                |
|        |                                                  | ガス供給事業者名 大阪ガス   |         |     |      |                |
| 給水設備   | ○ガス設備                                            | ガス供給業者より ※燃用 購入 ただし、メーター等は ※購入 ○燃用   |         |     |      |                |
|        |                                                  | 1) 一般配管 ○配管用環境変化化ニル管 (白) ○   |         |     |      |                |
| 給水設備   | ○ガス設備                                            | 2) 地中配管 (室内及び屋外) ○合成樹脂被覆鋼管 (P.L.P) ※ポリエチレン管 (P.E)   |         |     |      |                |
|        |                                                  | ○メカニカル ○SGM工法 ※燃着 (P.E)   |         |     |      |                |

| 冷媒管サイズ |       |       |
|--------|-------|-------|
| No.    | ガス管   | 液管    |
| (A)    | 15.9φ | 9.5φ  |
| (B)    | 19.1φ | 9.5φ  |
| (C)    | 22.2φ | 9.5φ  |
| (D)    | 25.4φ | 12.7φ |
| (E)    | 28.6φ | 15.9φ |

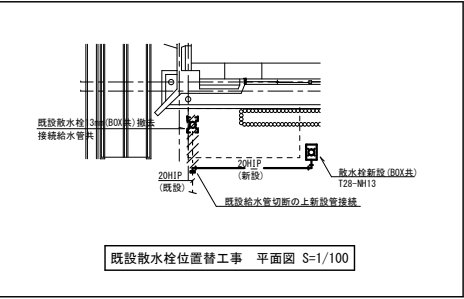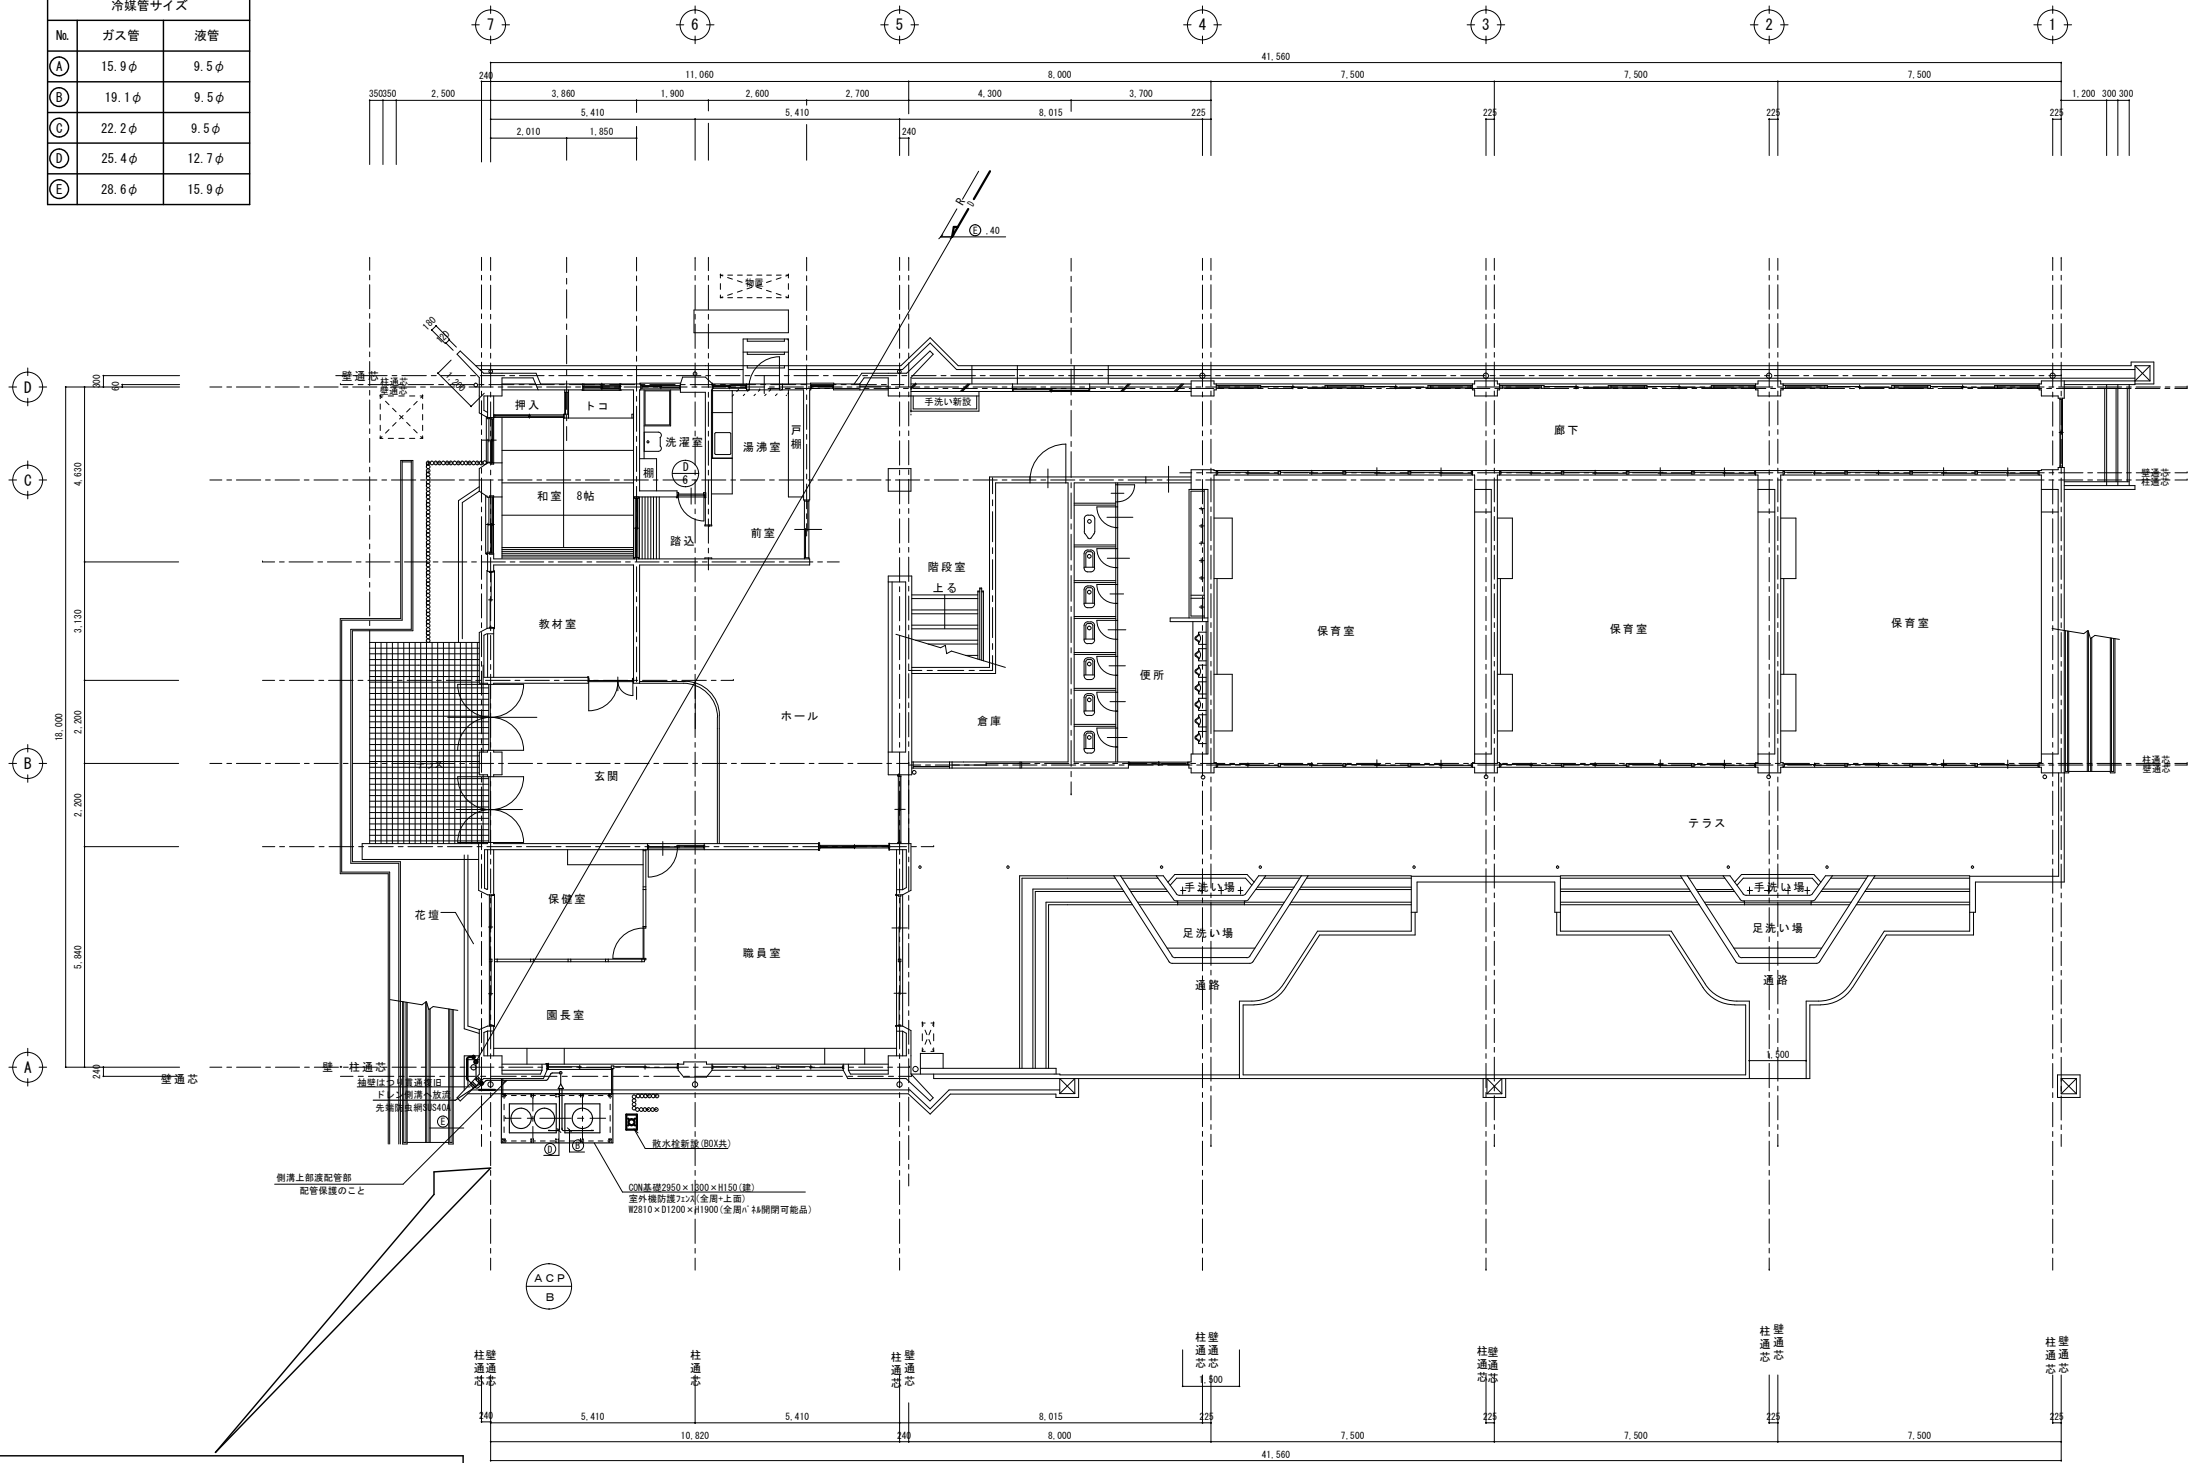

- (特記事項)
- 冷媒管保温外装は屋内露出部は樹脂製冷媒管化熱ケース(浮かし型) 屋外露出部はSUSラッキングとする。
  - ドレン管材質は屋外露出部はカラーV.Pとし、屋内天井内、露出部は結露防止層付塩ビ管(積水化学 A C ドレンパイプ)とする。(屋内露出部単独露出配管)
  - 室内外連絡配線及び、リモコン配線は本工事として下記とする。
    - 室内外連絡配線・・・EM-CES1.25"-20(冷媒管共巻)
    - リモコン配線・・・EM-CES1.25"-20(天井内コロガシ / メタルモール)
  - 天井内リモコン配線工事は点検口廻り配線工事とする。
  - 冷媒配管のろう付及び溶接作業は酸化スケール防止の為、管内窒素ガス置換を行う事。
  - 冷媒配管については窒素ガスブローにてフラッシングを行う事。

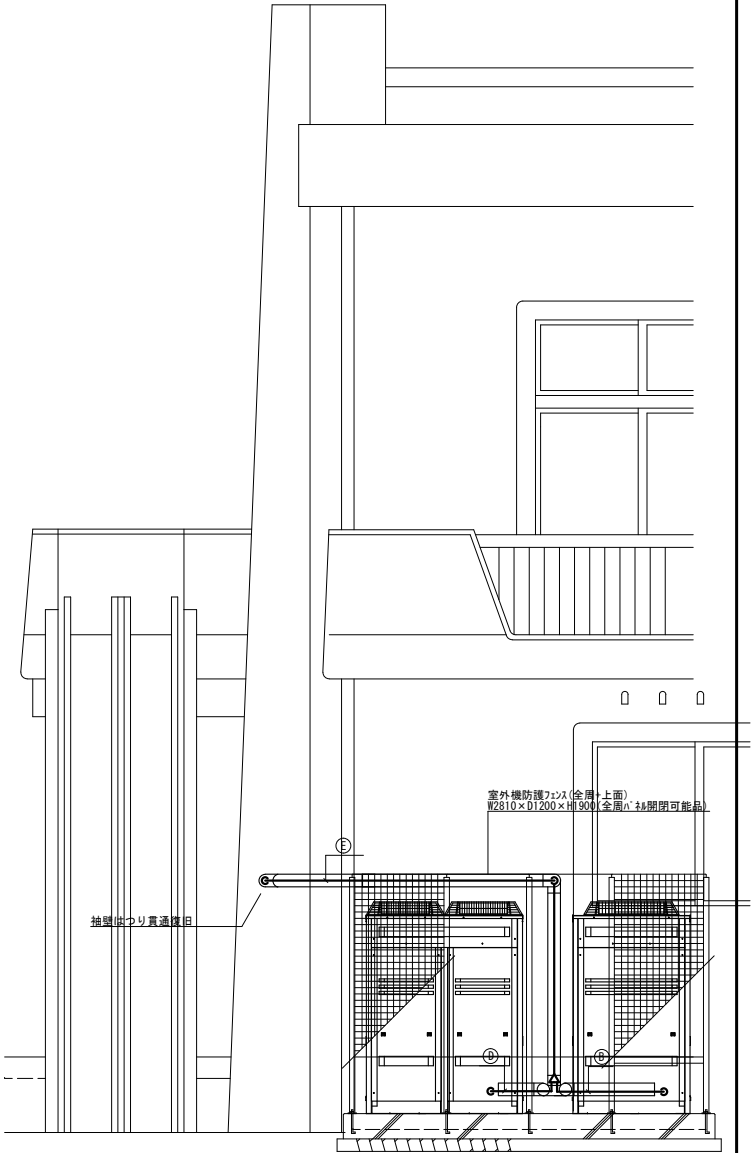

室外機防護フェンス仕様  
・室外機用防護パネル  
材質・・・支柱-STK400-φ42.7 表面処理 Z12+塗装(ホワイト)  
ネット・・・亜鉛メッキ鉄線 SMMGH-3 φ3.5-40mm×50mm 表面処理 PE樹脂コート(ホワイト)  
参考型番:K-FN2018 相当品

竣工図  
(施工者) 株式会社ほうらい電気  
(工 期) 平成24年 5 月15日～平成24年 7 月31日

| 参 事                | 担当課長 | 副課長   | 係 長            | 担 当 |
|--------------------|------|-------|----------------|-----|
| 窪田                 | 後藤   | 三村・石原 | 能瀬・萩原・藤原・横田・高木 | 石原  |
| 作 図 平成 2 4 年 3 月 日 |      |       |                |     |


| 図面名称        | 縮 尺           | 図 番 |
|-------------|---------------|-----|
| 空調設備 1 階平面図 | 1/100<br>1/30 | M-2 |

(凡例)

リモコンケーブル EM-CEES1.25"-20(天井内コログシ / 立下部メタルモール)


天井改修範囲を示す。(別紙建築図参照)

新設天井点検口450口を示す。(別紙建築図参照)

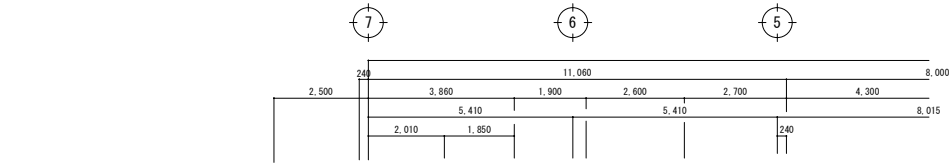


| 空調設備機器表  |                          |                          |               |               |    |       |            |
|----------|--------------------------|--------------------------|---------------|---------------|----|-------|------------|
| 機器番号     | 機器名称                     | 機器仕様                     | 相・電圧<br>φ - V | 動力<br>KW      | 台数 | 設置場所  | 備考         |
| ACP - B  | 空冷1-1トン型エアコン<br>(別府町幼稚園) | 型 式 : 1-1トン型室外機 (インバーター) |               |               | 1  | 1F屋外  |            |
|          |                          | 冷房能力 : 69.0 kw           | 冷房消費電力        | 3 - 200       |    |       | 15.9φ28.6φ |
|          |                          | 暖房能力 : 77.5 kw           | 暖房消費電力        | 21.0          |    |       |            |
|          |                          | 付属品 : 防振ゴム地盤準付属品一式       | 室外圧縮機         | 4.7+(4.5+4.4) |    |       |            |
|          |                          |                          | 室外送風機         | 0.75+(0.35+2) |    |       |            |
| ACP - B1 | 空冷1-1トン型エアコン<br>(別府町幼稚園) | 型 式 : 天吊露出型室内機           |               |               | 5  | 2F遊戯室 | 15.9φ28.6φ |
|          |                          | 冷房能力 : 14.0 kw           | 冷房消費電力        | 1 - 200       |    |       | 15.9φ28.6φ |
|          |                          | 暖房能力 : 16.0 kw           | 暖房消費電力        | 0.253         |    |       |            |
|          |                          | 付属品 : ドレンパイプ、ビードアップパイプ   | 室内送風機         | 0.15          |    |       |            |
|          |                          | リフトパイプ、他標準付属品一式          |               |               |    |       |            |

注1 予備74給-100とする。

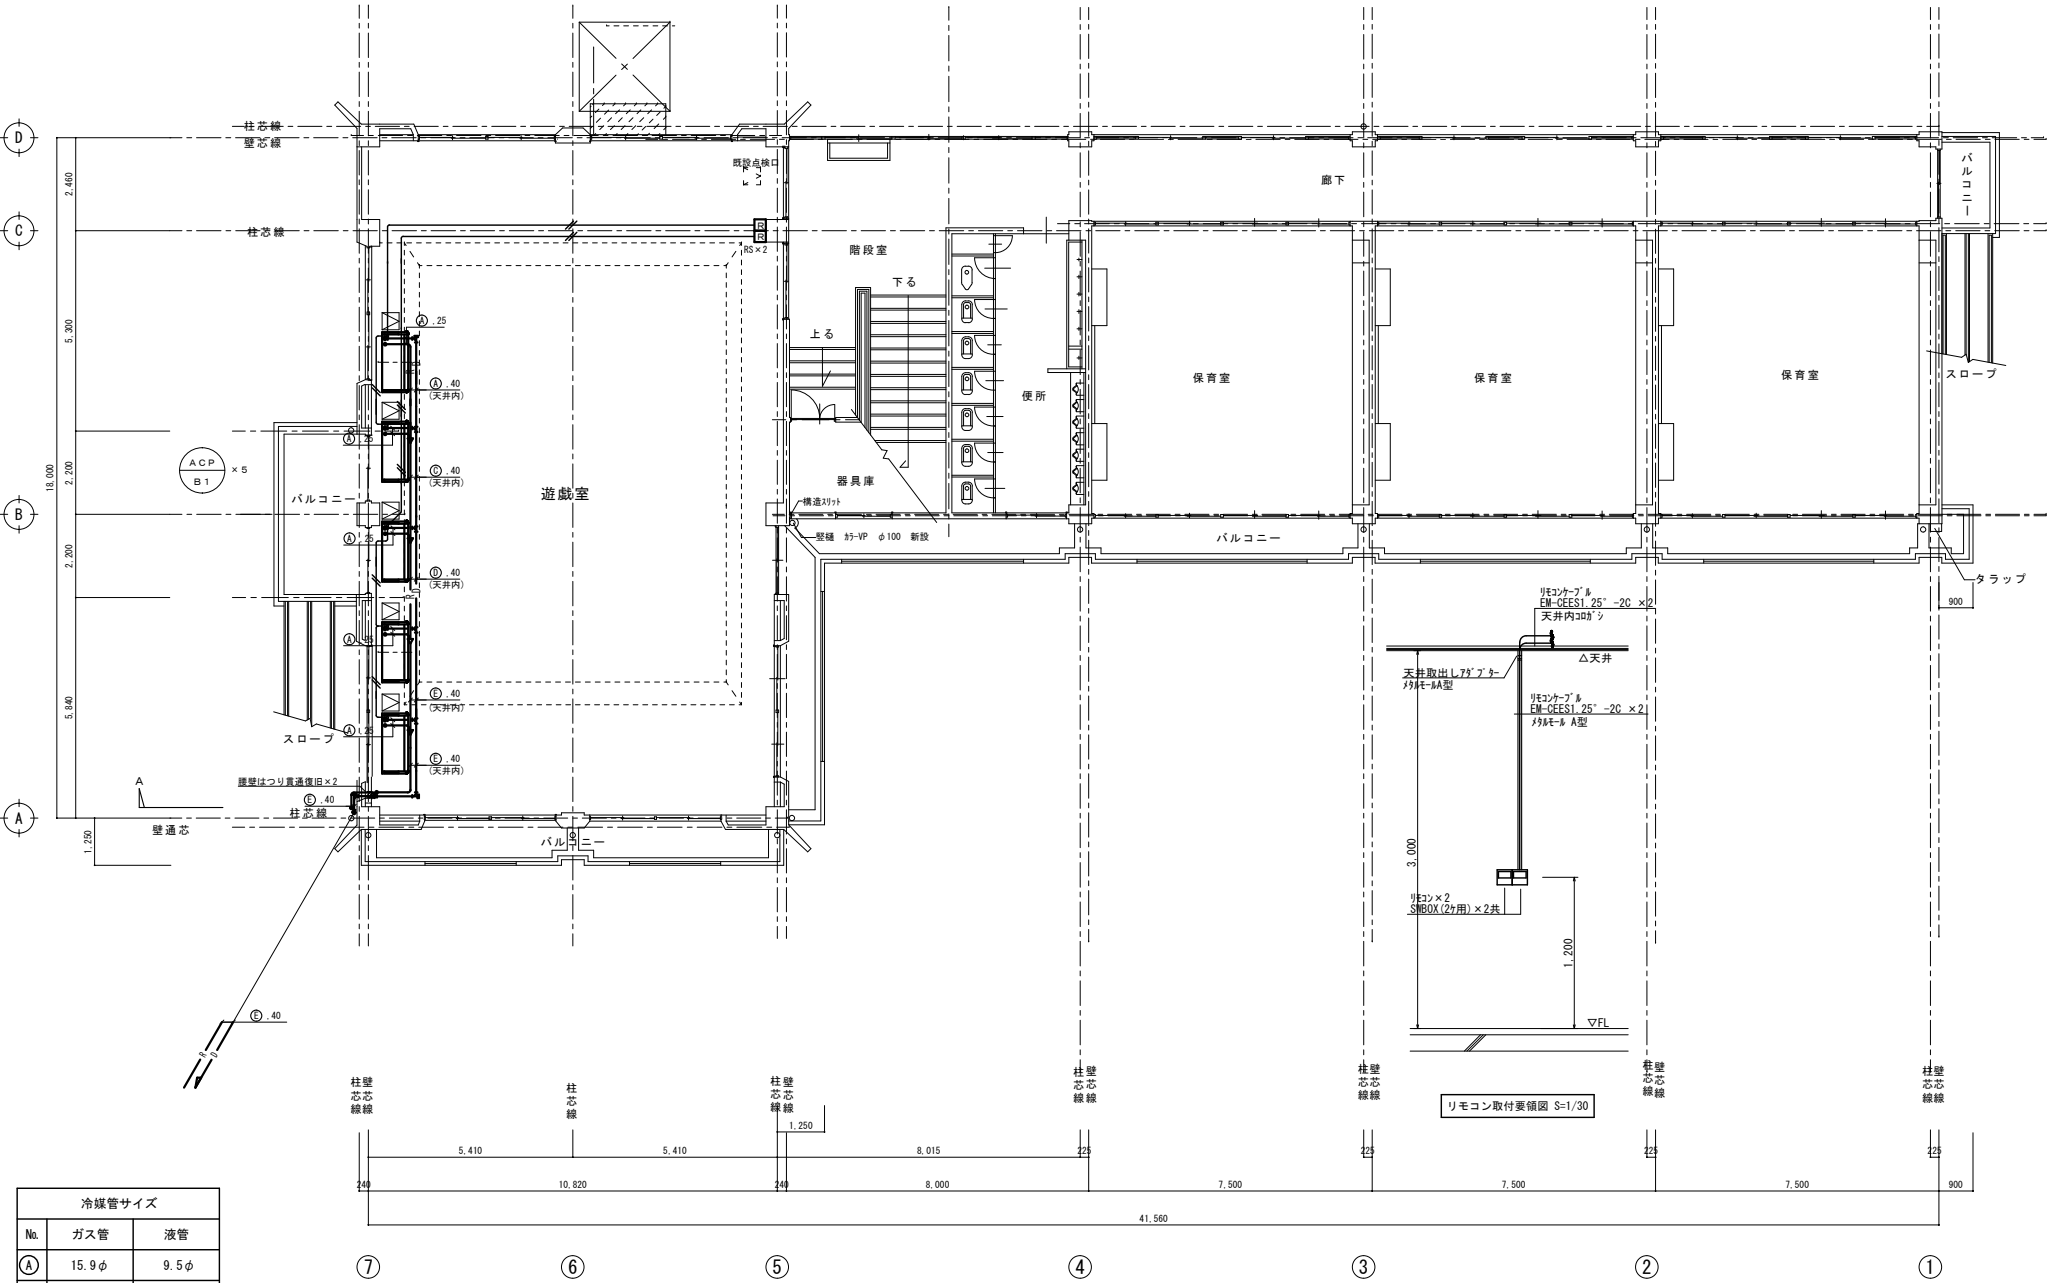

| 冷媒管サイズ |       |       |
|--------|-------|-------|
| No.    | ガス管   | 液管    |
| A      | 15.9φ | 9.5φ  |
| B      | 19.1φ | 9.5φ  |
| C      | 22.2φ | 9.5φ  |
| D      | 25.4φ | 12.7φ |
| E      | 28.6φ | 15.9φ |

- (特記事項)
- 冷媒管保温外装は屋内露出部は樹脂製冷媒管化粧ケース(浮かし型) 屋外露出部はSUSラッキングとする。
  - ドレン管材質は屋外露出部はカラーVPとし、屋内天井内、露出部は結露防止層付塩ビ管(積水化学ACドレンパイプ)とする。(屋内露出部単独露出配管)
  - 室内外連絡配線及び、リモコン配線は本工事として下記とする。  
・室内外連絡配線・・・EM-CEES1.25"-20(冷媒管共巻)  
・リモコン配線・・・EM-CEES1.25"-20(天井内コログシ / メタルモール)
  - 天井内リモコン配線工事は点検口渡り配線工事とする。
  - 冷媒配管については窒素ガスブローにてフラッシングを行う事。

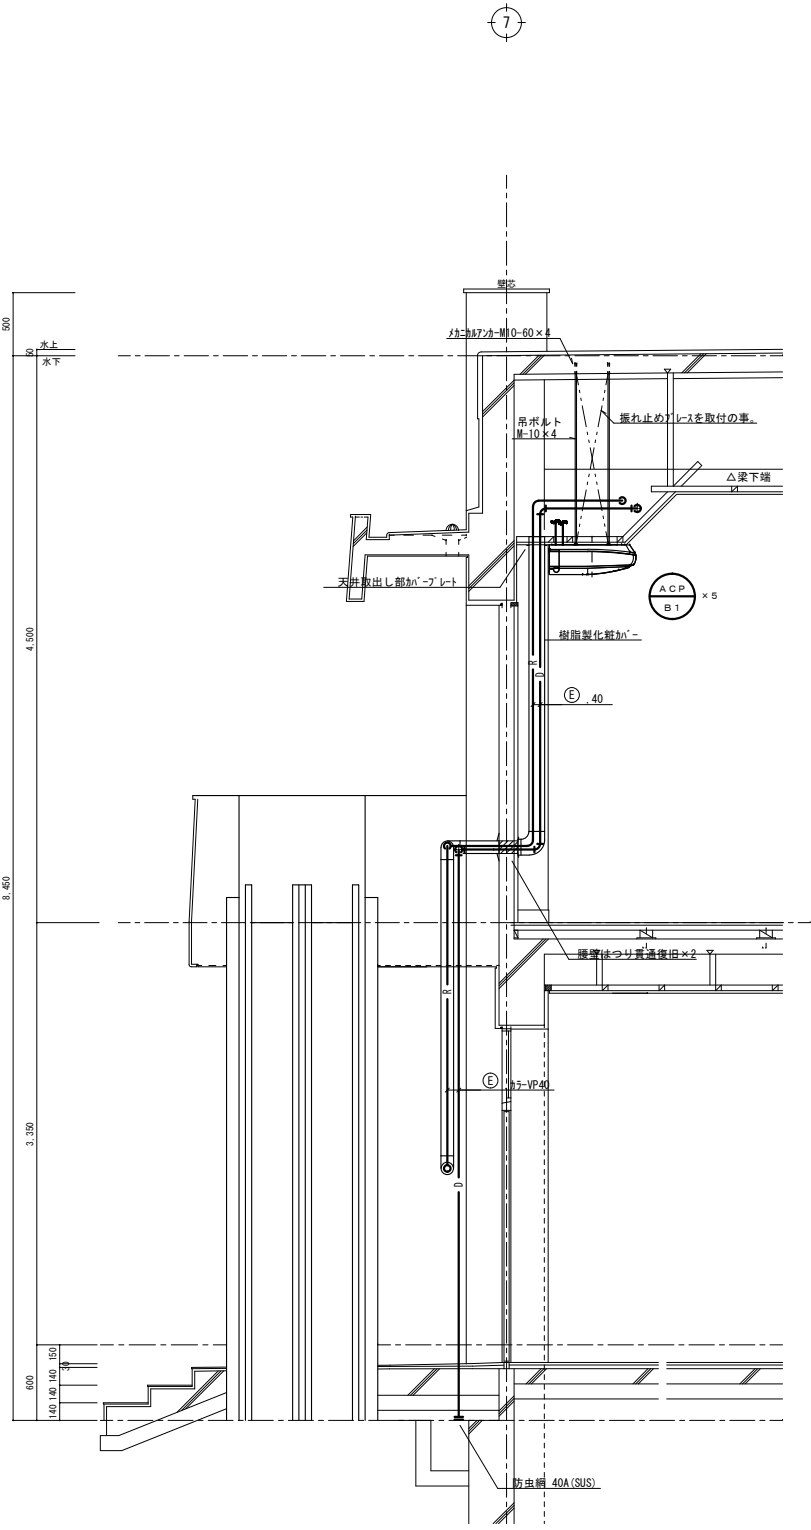

| 竣工図                         |  |
|-----------------------------|--|
| (施工者) 株式会社ほうらい電気            |  |
| (工 期) 平成24年5月15日～平成24年7月31日 |  |

| 参 事             | 担当課長 | 副課長   | 係 長            | 担 当 |
|-----------------|------|-------|----------------|-----|
| 窪田              | 後藤   | 三村・石原 | 能瀬・萩原・藤原・横田・高木 | 石原  |
| 作 図 平成24年 3 月 日 |      |       |                |     |

別府町幼稚園外2園遊戯室空調設備整備工事  
(別府町幼稚園遊戯室空調設備整備)

空調設備 2 階平面図

縮 尺 1/100  
1/30

図 番 M-3